Skýringar:

Eftirfarandi skýringar gilda nema annað sé tekið fram á teikningum.
Öll mál eru gefin í cm frá fullfrágengnu gólfi.
Hæð rofa og hreyfiskynjara er 105 og tengla 20.
Hæð tengla í eldhúsi og innréttingum í heimastofum er 105. Þar sem tengill og rofi eru saman er hæðin 105.
Þar sem það eru fleiri en ein dós við hurð, skulu þær vera jöfnréttar.
Veggljós við hlið spegils séu í 170 hæð(veggdósir).
Veggljós ofan við spegil séu í 225 hæð(veggdósir).
Tenglar fyrir ljós séu í 283.
Tenglar fyrir töflulýsingu séu í 250.
Loghir véla og smíðastofu eru utan á liggjandi.
Hæð undirskápalýsingu 133.
Hæð tengla í smíðastofu 105.
Hæð neyðarhnappa í smíðastofu 120.
Hæð tengla í eldhúsum er 105.
Staðsetning á loftljósum á snyrtingu við stofur sjá arkitekta teikningu.
Rör frá dósum í veggjum skal leggja á steypt loft að netstiga.
Pípur séu 16mm.
Málstraumur rofa og tengla sé 16A.
Hafa skal til hliðsjónar málsettar teikningar arkitekts þegar mælt er fyrir dósum í innréttingar.
Málmhluta lagna, lampa, tækja og rafbúnaðar skal jarðbinda vandlega.
Öll tákn eru táknræn og ber að samræma lagnir að takjum eftir aðstæðum á staðnum og eftir sérteikningum.

- Innstaðusrofi (rofadós).
- RS 232 tengi (rofadós).
- Úttak á flatstreng.
- Tengi 1 inn/2 Út.
- Tengi 1 inn/3 Út.
- Tengi 1 inn / 5 Út.
- 4 Instabus actor (fjöreiðar).
- Stýristrengur fyrir dimmingu.
- Flatkapall.
- Lögn úr steyptu lofti í stiga.

ÚTGÁFA	DAGSETNING	TEIKNAÐ	YFIRFARIÐ	SAMÞYKKT
06	SEP 03	S.I/Ó.D.J	Ó.D.J	

EÐLI BREYTINGAR REYNDARTEIKNING

LYKILMYND:

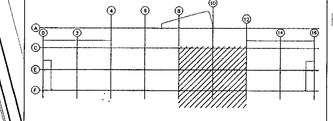

Dags.	Hannað	Yfirf.	Samþ.	Blað
14.05.01	S.I/Ó.D.J	Ó.D.J		A1

AFL · Verkfræðistofa
Bíldshöfða 14
110 Reykjavík
Sími 587 6465

Verkefni
Grunnskóli í Áslandi
Krísuás 1, Hafnafirði

1.hæð Raflögn
Grunnmynd 5

Ferli	Lögn	Staður
=	+	+

Teikn. nr.	Útg.	Bls.
238-01-20	06	11
		Næsta blað 12
Teikn. nr.	Útg.	Bls.
		Næsta blað

1 : 50

100 0 100 200 300 400 500 cm

H:\Aslandskóli\AFL raflagnateikn\Útprentanir\238-01-20-05