


Skýringar:
 Eftirfarandi skýringar gilda nema annað sé tekið fram á teikningum.
 Öll mál eru gefin 1 cm frá fullfrággengnu göfli.
 Hæð rofa og hreyfiskynjara er 105 og tengla 20.
 Hæð tengla í eldhúsi og innréttingum í heimastofum er 105.
 Þar sem tengill og rofi eru saman er hæðin 105.
 Þar sem það eru fleiri en ein dósi við hurð, skulu þær vera lóðréttar.
 Veggjóns við hlið speglis séu í 170 hæð (veggdósi).
 Veggjóns afan við spegil séu í 225 hæð (veggdósi).
 Tenglar fyrir ljós séu í 283.
 Tenglar fyrir tölufráingun séu í 250.
 Lagnir vega og smíðastofu eru utan á liggjandi.
 Hæð undirskjalfráingun 133.
 Hæð vengla í smíðastofu 105.
 Hæð neyðarnappa í smíðastofu 120.
 Hæð tengla í eldhúsum er 105.
 Staðsetning á loftljósum á snyrtingu við stofur sjá arkitekta teikningu.
 Rör frá dösnum í veggjum skal leggja á steypt loft að netstiga.
 Þigur séu 16mm.
 Míðastromur vega og tengla sé 16A.
 Hafa skal til hlífðjónar málsettar teikningar Þegar meik er fyrir dösnum í innréttingar.
 Míðimíttu lagna, lampa, takja og rafbúnaðar skal jarðbinda vandlega.
 Öll tókn eru táknað og ber að samræma lagnir að tekjum eftir aðstoðum á staðnum og eftir sérteikningum.

- Innstabusrofi (rofadósi).
- RS 232 tengi (rofadósi).
- Óttak á flatstreg.
- Tengli 1 inn/2 Gt.
- Tengli 1 inn/3 Gt.
- Tengli 1 inn/5 Gt.
- Innstabus actor (tjórfaður).
- Stigstrengrur fyrir dimmingu.
- Flatkabel.
- Löggn Gr steyptu lofti í stiga.

ÚTGÁFA	DAGSETNING	TEIKNAD	YFIRFARÐ	SAMBÝKKT
05	SEP 03	S.I./Ó.D.J.	Ó.D.J.	

EDLI BREVINGAR REYNDARTEIKNING

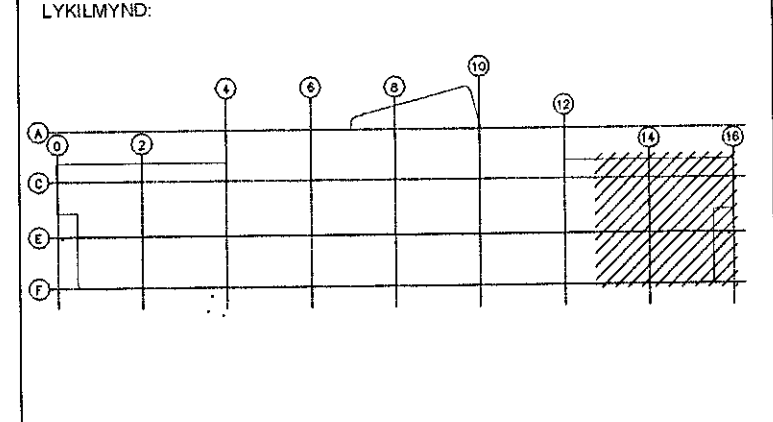

Dags.	Hannað	Yfir.	Samþ.	Bláð
14.05.01	S.I./Ó.D.J.	Ó.D.J.		A1


AFL Verkræðistofa
 Bíldshöfða 14
 110 Reykjavík
 Sími 587 6465

Verkefni
 Grunnskóli í Áslandi
 Kriúás 1, Hafnarfirði

1.hæð Raflögn
 Grunnmynd 6

Felli	Lögn	Staður
=	+	+

Teikn. nr. 238-01-20	Útg. 05	Bla. 13
Teikn. nr.	Útg.	Bla. Næsta blað

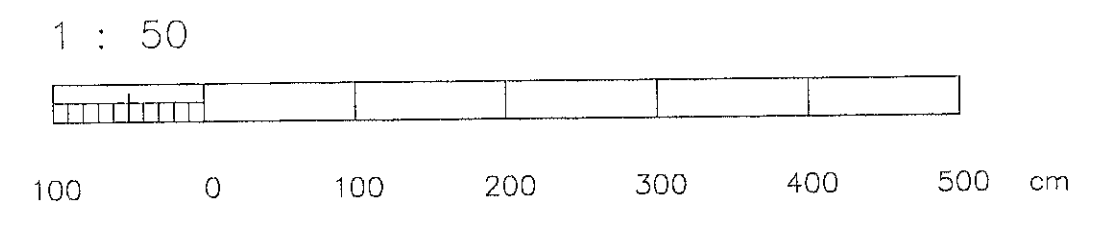

H:\skemmdir\AFL_retningnahtu\upprentur\238-01-20-05