


Skýringar:
 Eftirfarandi skýringar gilda nema annað sé tekið fram á teikningum.
 Öll mál eru gefin í cm frá fullfrögengnu gólf.
 Háð rofa og hreyfiskjárar er 105 og tengla 20.
 Háð tengla í eldhúsi og innréttingum í heilmastofum er 105.
 Þar sem tengli og rofi eru saman er háðin 105.
 Þar sem það eru fleiri en ein dós við hurð, skulu þær vera lóðréttar.
 Veggljós við hljó spegla séu í 170 háð (veggdósir).
 Veggljós ofan við spegil séu í 225 háð (veggdósir).
 Tenglar fyrir ljós séu í 283.
 Tenglar fyrir lóflúfingu séu í 250.
 Laginir veta og smíðastofa eru utan á liiggjandi.
 Háð undirskjalpsinglu 133.
 Háð tengla í smíðastofu 105.
 Háð neyðarknappa í smíðastofu 120.
 Háð tengla í eldhúsum er 105.
 Stöðsetning á loftljósum á snýrtingu við stofur sjá arkitekta teikningu.
 Rör frá dössum í veggjum skal leggja á steypt loft að netstiga.
 Pípur séu 16mm.
 Miðstraumur rofa og tengla sé 16A.
 Hafa skal til hljóðsónar málsettar teikningar arkitekts þegar mátt er fyrir dössum og veggjum.
 Málmihluta lagna, lampu, teka og rafbúnaðar skal jarðbinda vandlega.
 Öll lókn eru lóknar og þer að samræma lagin að tekjum eftir aðstöðum á stöðum og eftir sérteikningum.

- Innstaburofli (rofadösa).
- RS 232 tengi (rofadösa).
- Öttak á flatstreng.
- Tengli 1 inn / 2 ft.
- Tengli 1 inn / 3 ft.
- Tengli 1 inn / 5 ft.
- Innstabus octor (þjórfaður).
- Stjórstrengur fyrir dímningu.
- Flatkappil.
- Lagn er steypt lofti í stíga.

ÚTGAFA	DAGSETNING	TEIKNAD	YFIRFARID	SAMBÝKKT
06	SEP 03	S.I./Ó.D.J	Ó.D.J	
EDLI Breytingar REYNDAR TEIKNING				

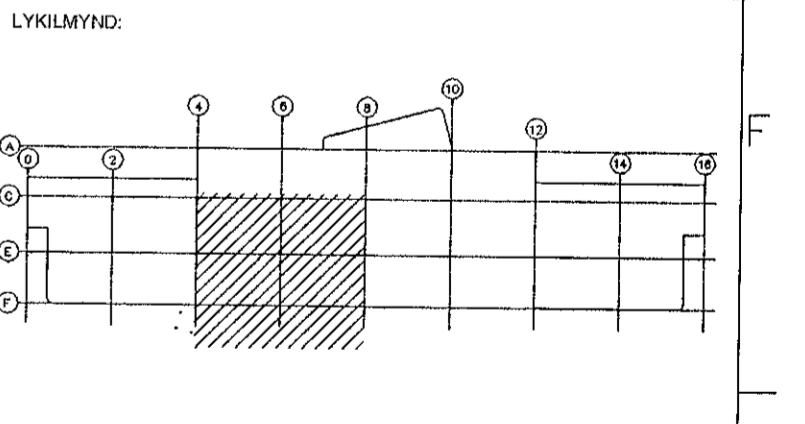

Daga.	Hannad	Yfif.	Sannp.	Blud
14.05.01	S.I./Ó.D.J	Ó.D.J		A1


AFL Verkfræðistofa
 Bliðshöfða 14
 110 Reykjavík
 Sími 587 6465

Verkefni
 Grunnskóli í Áslandi
 Kriúgas 1. Hafnafirði

2.hæð Raflögn
 Grunnmynd 3

Peril	Lögn	Staður
=	+	+

Teikn. nr.	Útg.	Bl.
238-02-20	06	15
		Næsta blað
Teikn. nr.	Útg.	Bl.
		16
		Næsta blað

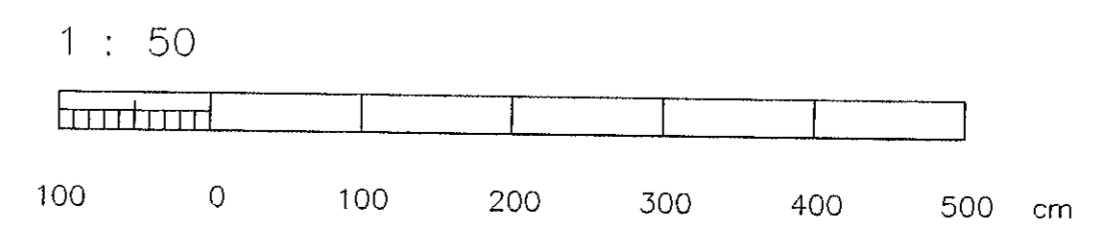

H. Áslandsskóli/AFL rofmaðgnahúti/Úpplentnir/238-02-20-05