


Skýringar:
 Eftirfarandi skýringar gilda nema annað sé tekið fram á teikningum.
 Öll mál eru gefin í cm frá fullfréngingu gólf.
 Hæð rofa og hreyfiskynjara er 105 og tengla 20.
 Hæð tengla í eldhúsi og innréttingum í heimastofum er 105.
 Þar sem tengill og rofi eru saman er hæðin 105.
 Þar sem það eru fleiri en ein dás við hurð, skulu þær vera lóðréttar.
 Veggjós við hlöð speglis séu í 170 hæð(veggdásir).
 Veggjós ofan við spegil séu í 225 hæð(veggdásir).
 Tenglar fyrir ljós séu í 283.
 Tenglar fyrir tölufréngingu séu í 250.
 Lagirnir véla og smíðastofu eru utan á liggjandi.
 Hæð undirskálpöfingu 133.
 Hæð tengla í smíðastofu 105.
 Hæð neyðknappa í smíðastofu 120.
 Hæð tengla í eldhúsum er 105.
 Staðsetning á loftjössum á snyttingu við stofur sjá arkitekta teikningu.
 Rör frá dössum í veggjum skal leggja á steypt loft að netstiga.
 Plöpur séu 16mm.
 Málstráumur rofa og tengla sé 16A.
 Hafa skal til hljóðsjónar málsettur teikningar arkitekts þegar mátt er fyrir dössum og veggjum.
 Málhlutu lagna, lampu, teki og rafbúnaðar skal jarðbinda vandlega.
 Öll tákni eru táknað og þar að samræma lagirnir að teikjum eftir aðstoðum á staðnum og eftir sérteikningum.

- Innstabusrofi (rafadása).
- RS 232 tengi (rafadása).
- Óttak á flatsreng.
- Tengli inn/2 ót.
- Tengli inn/3 ót.
- Tengli inn / 5 ót.
- Innstabus actor (ljófráður).
- Stýristengur fyrir dimmingu.
- Flakapall.
- Lögur úr steyptu lofti í stíga.

ÚTGÁFA	DAGSETNING	TEIKNAD	YFIRFARAD	SAMÞYKKT
06	SEP 03	S.I./Ó.D.J	Ó.D.J	

EDLI Breytingar REYNDARTEIKNING

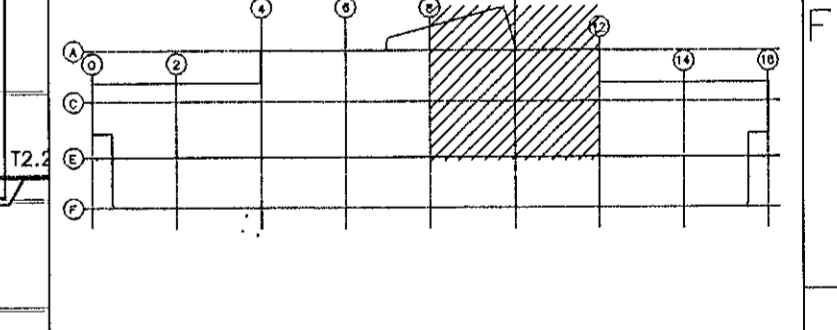


Daga.	Hannað	Yfif.	Samþ.	Bláð
14.05.01	S.I./Ó.D.J	Ó.D.J		A1

AFL Verkfræðistofa
 Bíldshöfða 14
 110 Reykjavík
 Sími 587 6465

Verkefni
Grunnskóli í Áslandi
 Kríuás 1, Hafnarfjörður

2.hæð Rafliðgn
 Grunnmynd 4

Teikn. nr.	Útg.	Bl. Tg.
238-02-20	06	Nýggja bláa 17
Teikn. nr.	Útg.	Bl.
		Nýggja bláa

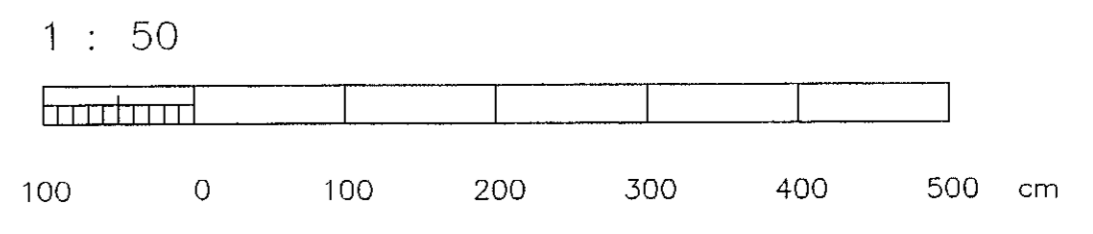

H.Áslandskúli/AFL rafmagnslut/Óþrengt/238-02-20-05