


Skýringar:
 Eftirfarandi skýringar gilda nema annað sé tekið fram á teikningum.
 Öl mól eru gefin í cm frá hallfröngungu göflí.
 Hæð rofa og hreyfiskynjara er 105 og tengla 20.
 Hæð tengla í eldhúsi og innréttingum í heimatöfum er 105.
 Þar sem það eru fleiri en ein dós við hurð, skulu þær vera ískráðar.
 Veggjás við hlíf spegils séu í 170 hæð(veggdósir).
 Veggjás ofan við spegl séu í 225 hæð(veggdósir).
 Tenglar fyrir loftljúsing séu í 253.
 Tenglar fyrir loftljúsing séu í 250.
 Lagirnir véla og smíðastofu eru utan á liggjandi.
 Hæð undirskálpólisingu 133.
 Hæð tengla í smíðastofu 105.
 Hæð neyðstoppa í smíðastofu 120.
 Hæð tengla í eldhúsum er 105.
 Stöðsetning á loftljúsum á snyrtingu við stofur sjá arkitekta teikningu.
 Rör frá dösnum í veggjum skal leggja á steyp loft að netslaga.
 Pípur séu 16mm.
 Místrumur rofa og tengla sé 16A.
 Hafa skal líl hlífðjónar málsettar teikningar arkitekts þegar mátt er fyrir dösnum og veggjum.
 Málhluta lagna, lampna, teki og rofnaðar skal jarðbinda vandlega.
 Öll tákni eru táknað og ber að samræma lagirnir að tákjum eftir aðstæðum á staðnum og eftir sérteikningum.

- Innstabusrofi (rofadós).
- RS 232 tengi (rofadós).
- Öttak á flatstreg.
- Tengir inn/2 ft.
- Tengir inn/3 ft.
- Tengir inn / 5 ft.
- Innstabus octor (fjórvaldur).
- Stýristengur fyrir dimmingu.
- Flatkappill.
- Löggr steypu lofti í stíga.

ÚTGÁFA 06	DAGSETNING SEP 03	TEKJAD S.I./Ó.D.J	YFIRFARID Ó.D.J	SAMÞYKKT
EDLU BREYTINGAR REYNDARTEIKNING				

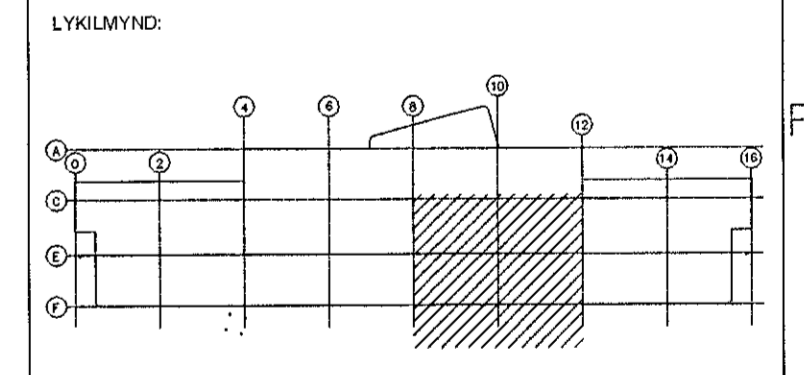

Dags.	Hannad	Vírt.	Samþ.	Bláð
14.05.01	S.I./Ó.D.J	Ó.D.J		A1

AFL Verkfræðistofa
 Bíldshöfða 14
 110 Reykjavík
 Sími 587 6465

Verksmi
 Grunnskóli í Aslandi
 Krútas 1, Hafnarfirði

2.hæð Rafliðgn
 Grunnmynd 5

Fori	Lagn	Stakar
=	+	+

Teikn. nr.	Útg.	Bh.
238-02-20	06	17 Nasta blað 18
Teikn. nr.	Útg.	Bh.
		Nasta blað

