

Skyringar:

ÚTGÁFA	DAGSETNING	TEKNAÐ	YFIRFARID	SAMBYRKT
02	SEP 03	SI/Ó.D.J	Ó.D.J	

EDLI Breytingar REYNDARTEIKNING

LYKILMYND:

Dags.	Hannóð	Yfir.	Samp.	Blad
14.03.01	Si./Ó.D.J	Ó.D.J		A1


**AFL** Verkefisstofa  
Bíldshóla 14  
110 Reykjavík  
Sími 587 6465

Verkefni  
Grunnskóli í Áslandi  
Kruús 1, Hafnarfjörður

Tafla T0.1  
Einfílurmynd

Form	Lögn	Staður
	+	+

Tekn. nr.	Útg.	Bl.
238-00-40-02	02	01
		Næsta útgáfa
		02
Tekn. nr.	Útg.	Bl.
		Næsta útgáfa
		02

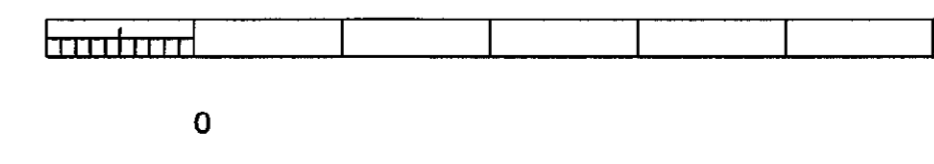

H. Áslandskóli/AFL rafmagnshlutur/Úþrenntanir/238-00-40-01