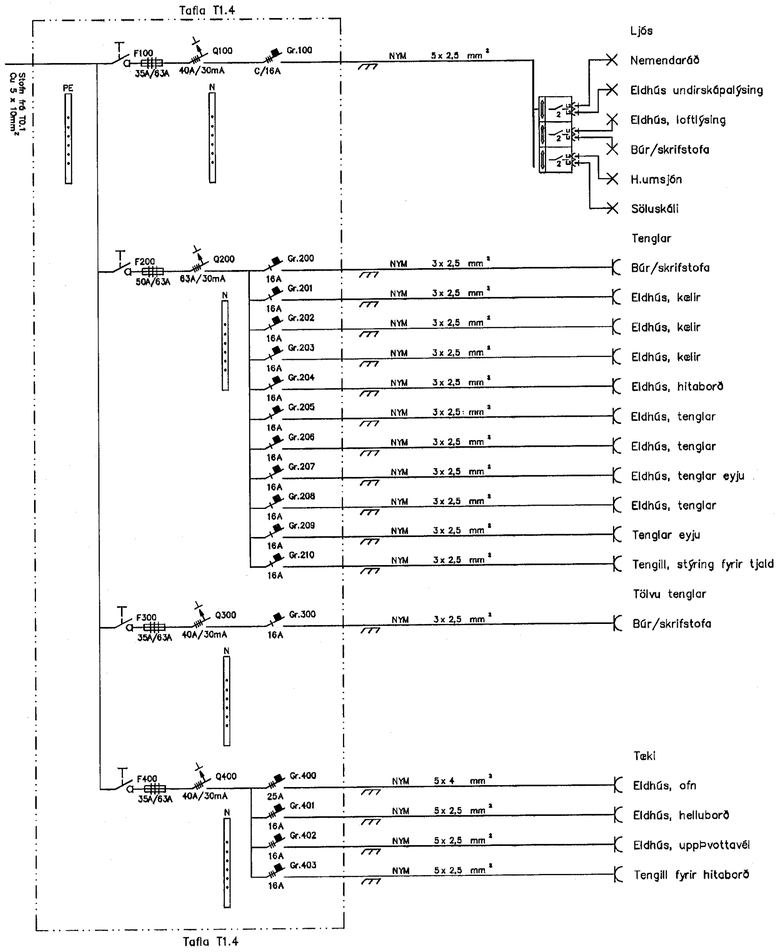

Tafla T1.4

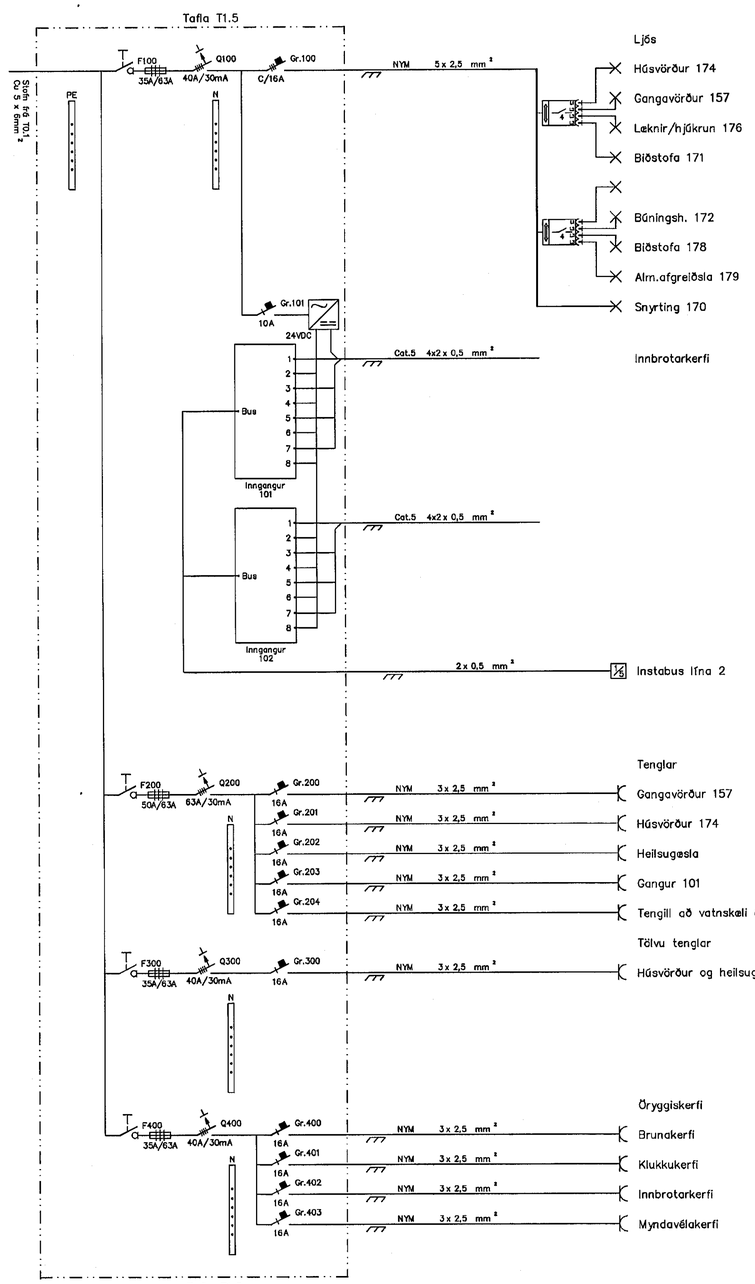

Tafla T1.5

Skýringar:

Flatstrengur 5x2,5mm² + 0,5 mm²

ÚTGÁFA	DAGSETNING	TEIKNAÐ	YFIRFARIÐ	SAMÞYKKT
02	SEP 03	S.I/Ó.D.J	Ó.D.J	

EÐLI BREYTINGAR: REYNDARTEIKNING

LYKILMYND:

Dags.	Hannað	Yfirf.	Samþ.	Blað
19.03.01	S.I/Ó.D.J	Ó.D.J		A1

AFL
Verkfræðistofa
Bíldshöfða 14
110 Reykjavík
Sími 587 6465

Verkefni
Grunnskóli í Áslandi
Kríuás 1, Hafnafirði

Einlínumynd
Tafla T1.4 og T1.5

Ferill	Lögn	Staður
=	+	+

Teikn. nr.	Útg.	Bls.
238-00-40	02	05
		Næsta blað 06
Teikn. nr.	Útg.	Bls.
		Næsta blað

0

H:\Aslandskóli\AFL rafmagnshluti\Útprentanir\238-00-40-01