

Skýringar:  
 — Flötstængur 5x2,5mm² + 0,5 mm²

ÚTGAFA	DAGSETNING	TEIKNAD	YFIRFARND	SAMÞYKKT
02	SEP 03	S./Ó.D.J	Ó.D.J	

EDLI Breytingar REYNDARTEIKNING

LÝKILMYND:

Dagk.	Hamad	Yftr.	Samþ.	Blao
19.03.01	SJ/Ó.D.J	Ó.D.J		A1


**AFL** Verkfræðistofa  
 Bifdaghóla 14  
 110 Reykjavík  
 Sími 587 6465

Verkskipti  
 Grunnskóli í Áslandi  
 Krúfás 1, Hafnarfirði

Einlínnumynd  
 Tafli T2.1

Feril = Ljós + Stödur +

Tekni. nr.	Útg.	Bl.
238-00-40	02	08
		09
Tekni. nr.	Útg.	Bl.
		Næsta útgá

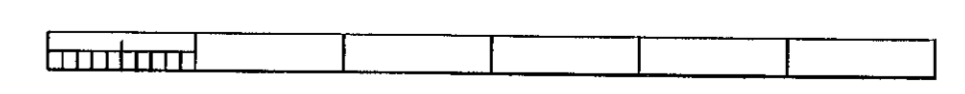

H. Áslandsskóli/AFL verkfræðistofa/238-00-40-01