


Skýringar:
 Netstígnir er 1 hæð 280 frá fullfröngengu gölfri nema annað sé gætið.

	120mm stigi
	220mm stigi
	320mm stigi
	422mm stigi

Lagnagöng

UTGÁFA	DAÐSETNING	TEIKNAD	YFIRFÁRÐ	SAMÞYKKT
02	SEP 03	S./Ó.D.J	Ó.D.J	
EDLI BREYTINGAR		REYNDARTEIKNING		

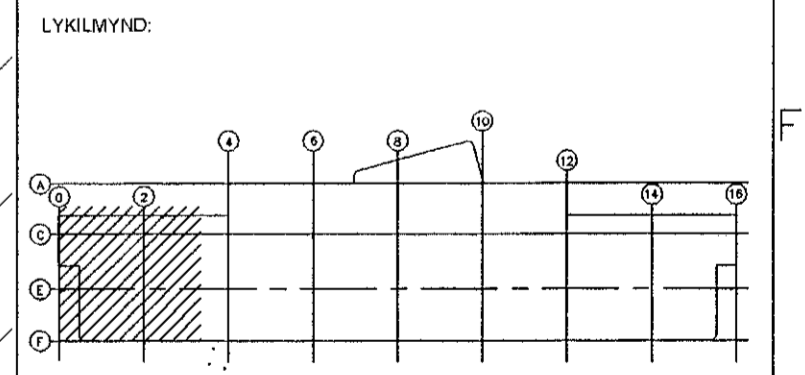

Dags.	Hannað	Yfirf.	Samþ.	Bláð
19.01.01	S./Ó.D.J	Ó.D.J		A1


AFL Verkfæðistofa
 Bliðshöfða 14
 110 Reykjavík
 Sími 587 6465

Verkaféi
 Grunnskóli í Áslandi
 Kriúðs 1, Hafnarfirði

Kjallari stiga og rennulagnir
 Grunnmynd 1

Feril	Lögn	Slabur
≡	+	+

Tekn. nr.	Útg.	Bl.
238-00-10	02	01
		Næsta bláð
Tekn. nr.	Útg.	Bl.
		02
		Næsta bláð

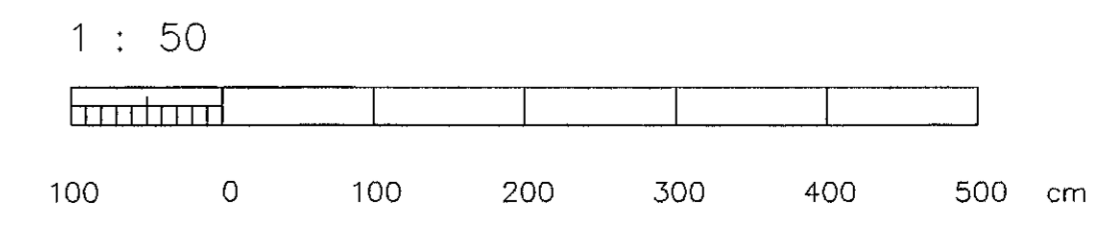

H:Áslandskóli/AFL rafmagnshúsi/Úpprensltr/238-00-10-01