


Skýringar:
 Netstígnir er í hæð 280 frá fullfrögenu gölfi nema annað sé gætið.

- 120mm stigi
- 220mm stigi
- 320mm stigi
- 422mm stigi

ÚTGÁFA	DAGSETNING	TEIKNAD	YFIRFARÐ	SAMÞYKKT
02	SEP 03	S.I./Ó.D.J.	Ó.D.J.	

EDU BREYTINGAR REYNDARTEIKNING

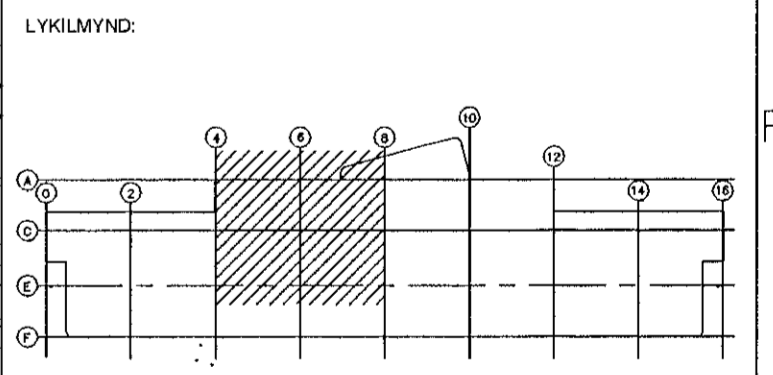

Dags	Hannað	Yfirt.	Samþ.	Bláð
19.01.01	S.I./Ó.D.J.	Ó.D.J.		A1

AFL Verkfræðistofa
 BÍLDHÓFÐA 14
 110 Reykjavík
 Sími 587 6465

Vaskóli
 Grunnskóli í Áslandi
 Krúfs 1, Hafnarfjörður

Kjallari stiga og rennulagnir
 Grunnmynd 2

Ferð	Lögn	Staður
=	+	+

Tekn. nr.	Útg.	Blað
238-00-10	02	Næsta blað 03
Tekn. nr.	Útg.	Blað
		Næsta blað

H:\Áslandskóli\AFL_reitfagnskilut\Útprintar\238-00-10-01