

Skýringar:


Netstígnir er 1 hæð 280 frá fullfrágengnu gólfi nema annað sé gefið.

- 120mm stigi
- 220mm stigi
- 320mm stigi
- 422mm stigi

ÚTGÁFA	DAÐSETNING	TEIKNAD	YFIRFARND	SAMBÝKKT
02	SEP 03	S.J./Ó.D.J.	Ó.D.J.	

EDLI BREYTINGAR REYNDARTEIKNING

LYKILMYND:

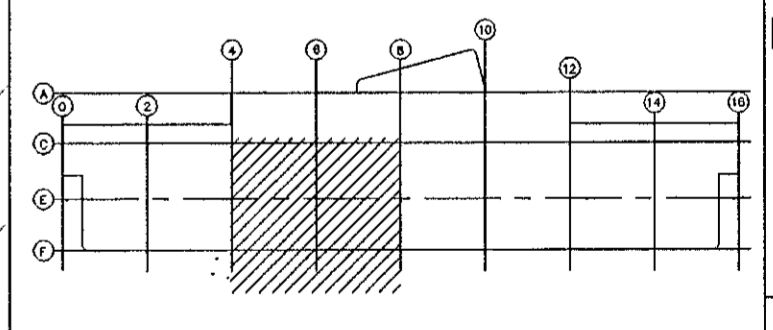

Dag.	Hannað	Yfir.	Samþ.	Blað
19.01.01	S.J./Ó.D.J.	Ó.D.J.		A1


**AFL** Verkfæðistofa  
 Bliðshöfða 14  
 110 Reykjavík  
 Sími 567 6465

Verkaféi  
 Grunnskóli í Áslandi  
 Krífúas 1, Hafnarfirði

Kjallari stiga og rennulagnir  
 Grunnmynd 3

Peril	Lögn	Staður
=	+	+

Teikn. nr.	Útg.	Bl.
238-00-10	02	03 Næsta blað 04
Teikn. nr.	Útg.	Bl.
		Næsta blað

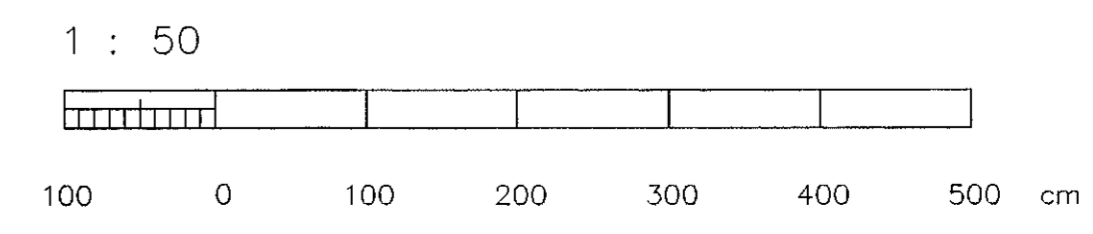

H:\Aslandskóli\AFL\_rafmagnshluti\Úprentanir\238-00-10-02