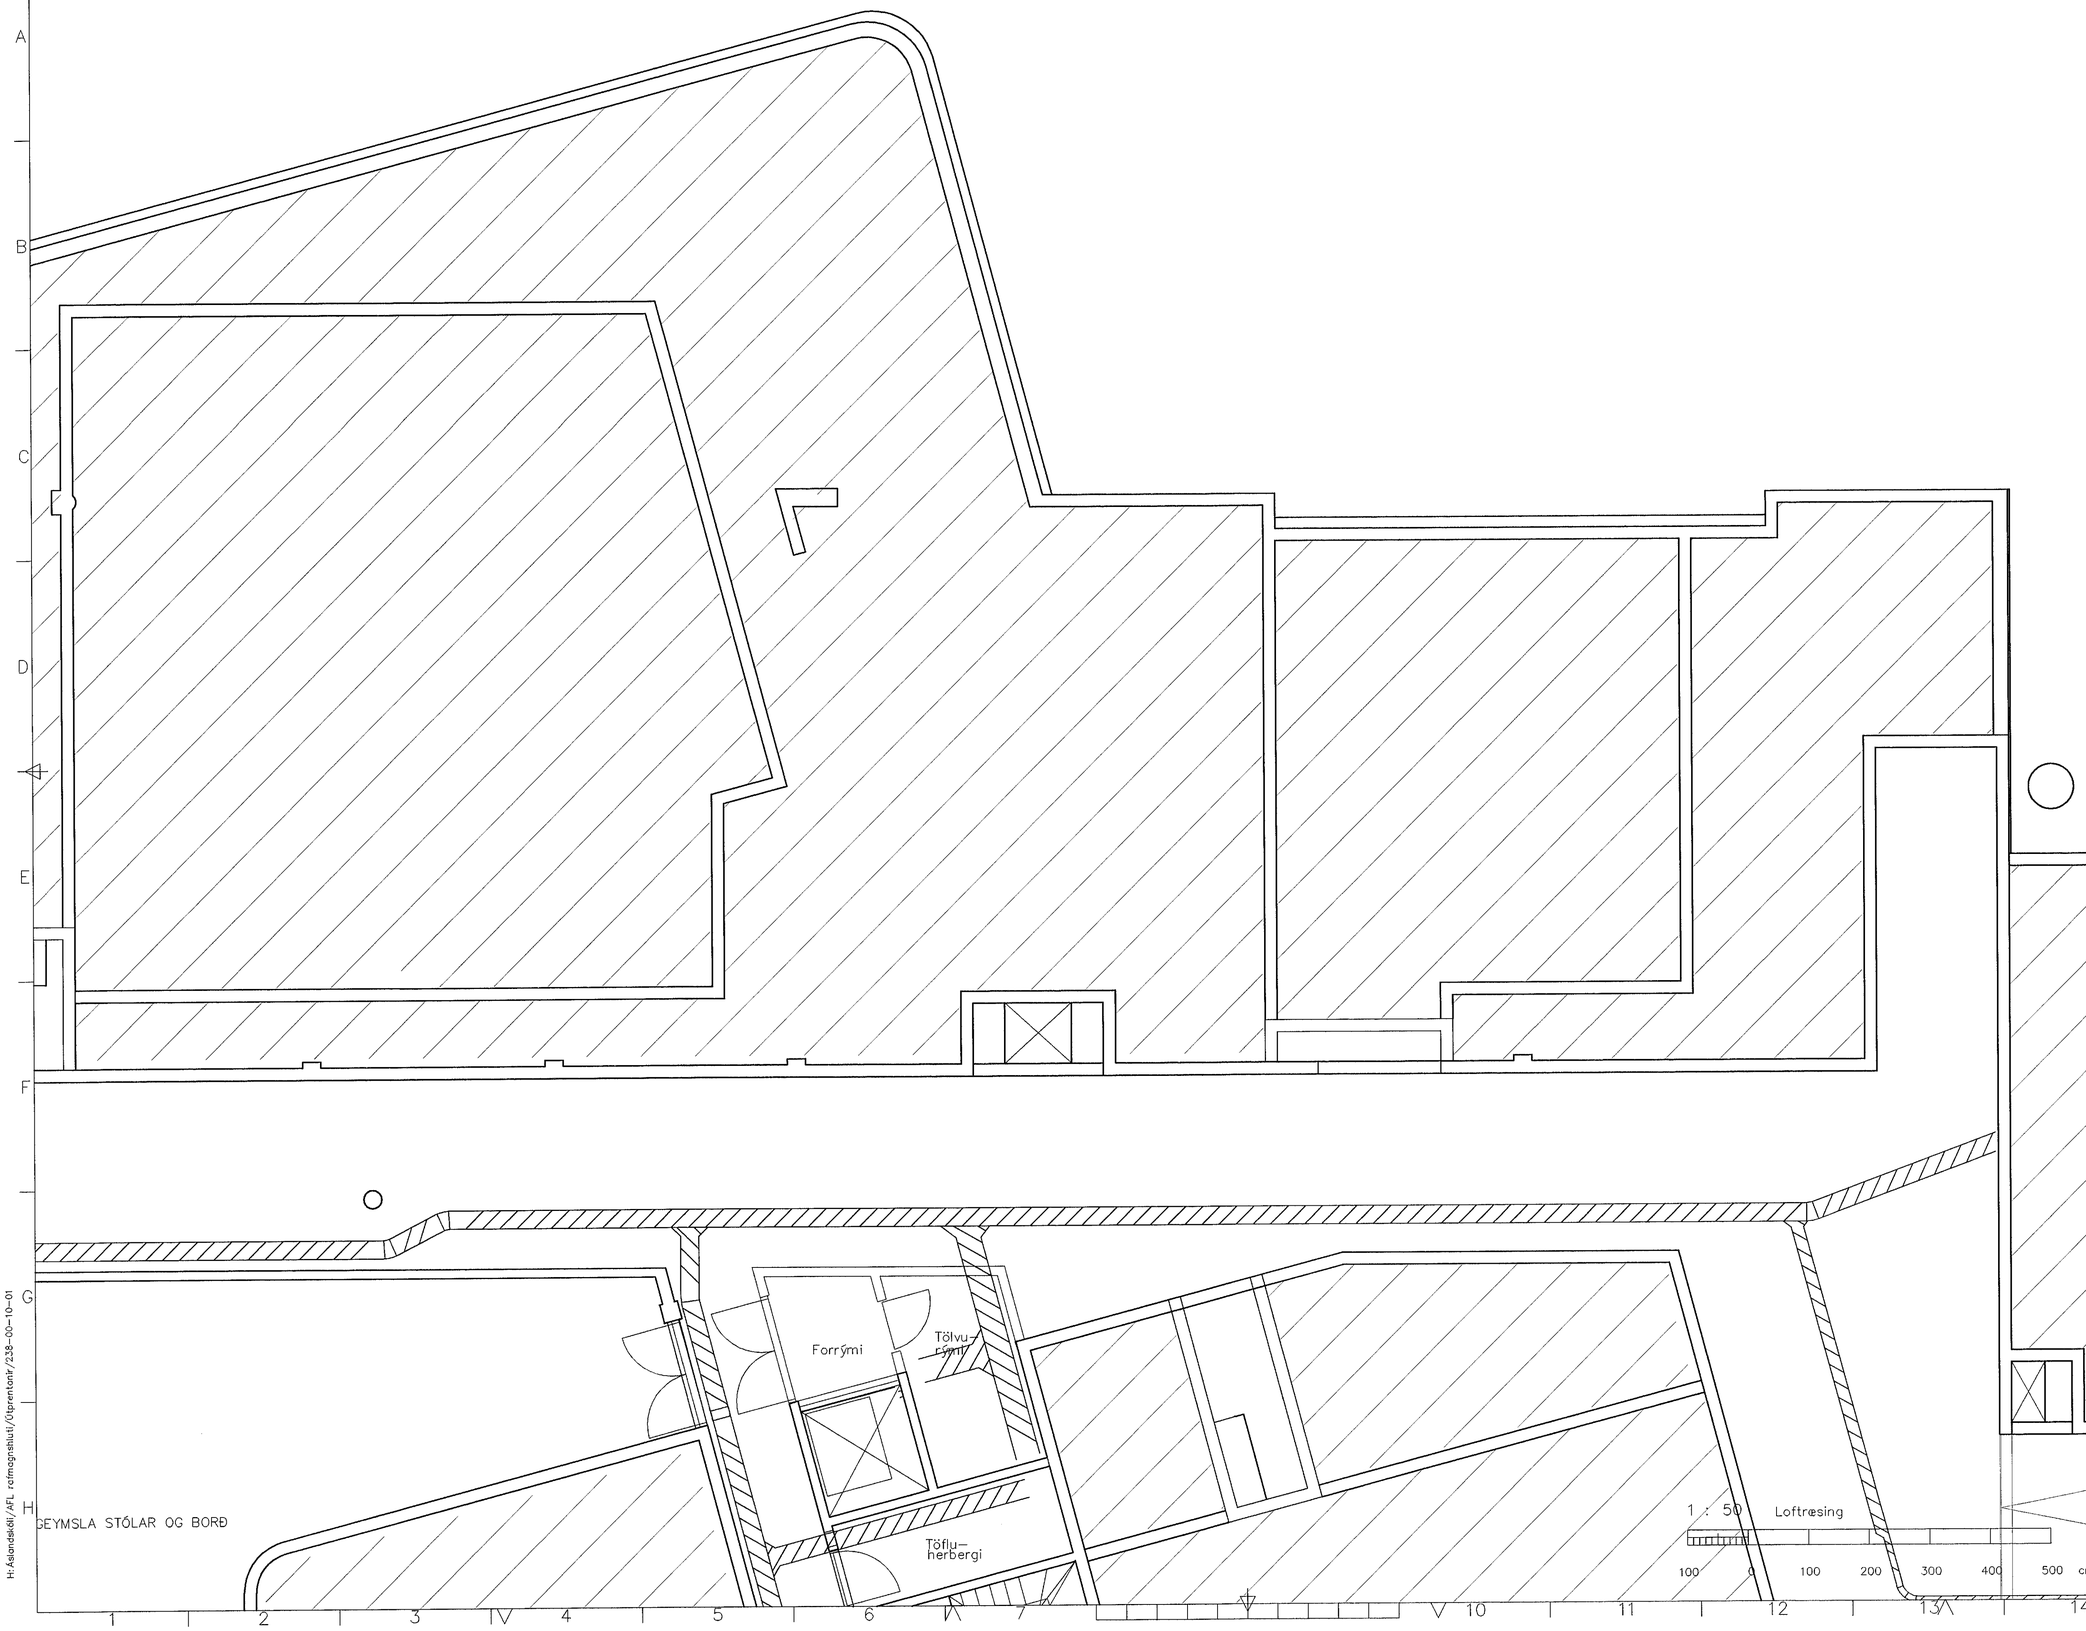

Skýringar:

Netstiginn er í hæð 280 frá fullfrágengnu gólfi nema annað sé getið.

120mm stigi
220mm stigi
320mm stigi
422mm stigi

ÚTGÁFA	DAGSETNING	TEIKNAÐ	YFIRFARIÐ	SAMÞYKKT
02	SEP 03	S.I/Ó.D.J	Ó.D.J	

EÐLI BREYTINGAR: REYNDARTEIKNING

LYKILMYND:

Dags.	Hannað	Yfirf.	Samþ.	Blað
19.01.01	S.I/Ó.D.J	Ó.D.J		A1

AFL
Verkfræðistofa
Bíldshöfða 14
110 Reykjavík
Sími 587 6465

Verkefni
Grunnskóli í Áslandi
Kríuás 1, Hafnafirði

Kjallari stiga og rennulagnir
Grunnmynd 4

Ferli	Lögn	Staður
=	+	+

Teikn. nr.	Útg.	Bls. 04
238-00-10	02	Næsta blað 05
Teikn. nr.	Útg.	Bls.
		Næsta blað

H:\Áslandsskóli\AFL rafmagnshluti\Útprentanir\238-00-10-01

S:\Áslandsskóli\AFL rafmagnshluti\238-00-10-xx.dwg, 24.9.2003 13:27:14