

Skýringar:


Netstígn er í hæð 280 frá fullfrágengnu gölfi nema annað sé getið.

- 120mm stigi
- 220mm stigi
- 320mm stigi
- 422mm stigi

ÚTGÁFA	DAGSETNING	TEIKNAD	YFIRFARID	SAMBÝKKT
02	SEP 03	S.I./Ó.D.J	Ó.D.J	

EDLI BREYTINGAR REYNDAR TEIKNING

LYKLUMYND:

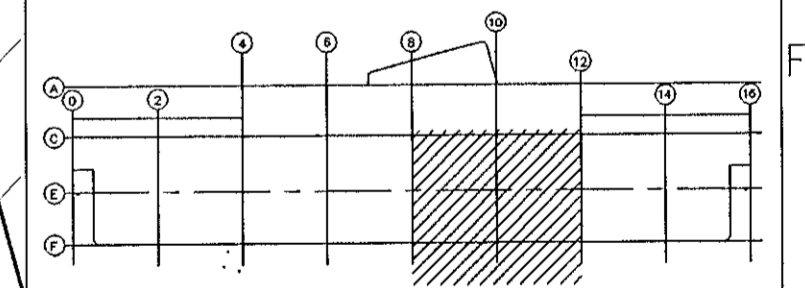

Daga:	Hannað	Yfirl.	Samþ.	Bláð
19.01.01	S.I./Ó.D.J	Ó.D.J		A1

**AFL** Verkfæðistofa  
Bíldshöfða 14  
110 Reykjavík  
Sími 587 6465

Verkefni  
Grunnskóli í Áslandi  
Krtúás 1, Hafnarfröi

Kjallari stiga og rennulagnir  
Grunnmynd 5

Fari	Lögn	Staður
=	+	+

Teikn. nr.	Útg.	Bl.
238-00-10	02	05
		Næsta bláð
		02
		Næsta bláð

H:\Aslandskoli\AFL\_rafmagshutid\04printarkr\238-00-10-01