


- Skýringar:
- 120mm stigi
 - 220mm stigi
 - 320mm stigi
 - 422mm stigi
 - Tengilrenna

ÚTGÁFA	DAGSETNING	TEIKNAD	YFIRFARÐ	SAMÞYKKT
03	SEP 03	S.I./Ó.D.J	Ó.D.J	

EDLI Breytingar REYNDARTEIKNING

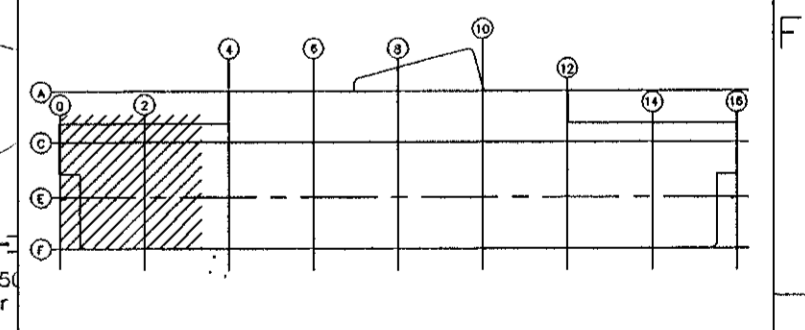

Dagp.	Hannað	Yfirf.	Samþ.	Bláð
12.01.01	S.I./Ó.D.J	Ó.D.J		A1

AFL Verkfræðistofa
 Bliðshöfða 14
 110 Reykjavík
 Sími 587 6465

Verkfæð
 Grunnskóli í Áslandi
 Kríúðs 1, Hafnarfirði

1.hæð Stiga og rennulagnir
 Grunnmynd 1

Feril	Lögn	Slóðir
≡	+	+

Teikn. nr.	Útg.	Bl.
238-01-10	03	07
		Næsta bláð
Teikn. nr.	Útg.	Bl.
		08
		Næsta bláð

H-Áslandskóli/AFL_rannagnir/Úprentanir/238-01-10-02