


- Skýringar:
- 120mm stigi
  - 220mm stigi
  - 320mm stigi
  - 422mm stigi
  - Tenglorenna

ÚTGAFA 03	DRAGSETNING SEP 03	TEKNAÐ S.I./Ó.D.J	YFIRFARID Ó.D.J	SAMBÝKKT
EDLI BREYTINGAR REYNDARTEIKNING				

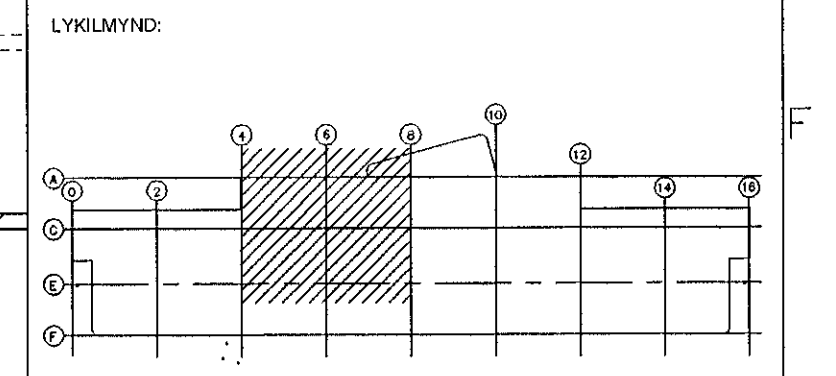

Dags.	Hannað	Yfirl.	Samb.	Blað
12.01.01	S.I./Ó.D.J	Ó.D.J		A1


**AFL** Verkfræðistofa  
Bíldshöfða 14  
110 Reykjavík  
Sími 587 6465

Verkefni  
Grunnskóli í Áslandi  
Kriúgs 1, Hafnarfirði

1.hæð Stiga og rennulagnir  
Grunnmynd 2

Feril	Lögn	Slóður
	+	+

Tekn. nr. 238-01-10	Úlg. 03	Bjúg. 08
Tekn. nr.	Úlg.	Næsta blað 09
		Næsta blað

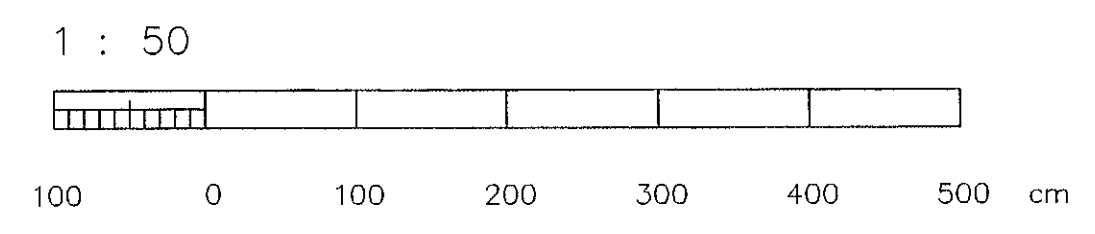

H:\Aslandskoli\AFL rafmagnshúti\Útprintun\238-01-10-02