

- Skýringar:
- 120mm stigi
 - 220mm stigi
 - 320mm stigi
 - 422mm stigi
 - Tenglaenna

ÚTGAFA	03	ÞEGGSETNING	SEP 03	TEIKNAD	S.I./Ó.D.J	YFIRFARND	Ó.D.J	SAMBHYKT
EÐLI BREYTINGAR REYNDARTEIKNING								
LYKILMYND:								
Dags.	Hannað	Yfirl.	Samp.	Blað				
12.01.01	S.I./Ó.D.J	Ó.D.J		A1				


AFL Verkfæðistofa
Bíldshöfða 14
110 Reykjavík
Sími 587 6465

Verkefni
Grunnskóli í Áslandi
Kriúfs 1, Hafnarfirði

1.hæð Stiga og rennulaagnir
Grunnmynd 3

Feril = Lagn + Staður +

Tein. nr.	Úg.	Bla.
238-01-10	03	92 Næsta blað 10
Tein. nr.	Úg.	Bla.
		Næsta blað

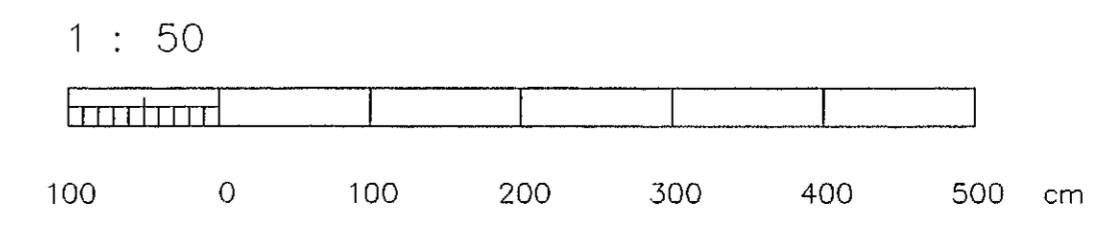

H:\Áslandskóli\AFL_rafmagnshlut\Útprintar\238-01-10-02