


ÚTGÁFA	03	03	03	03	03
TEIKNAD	S.J./Ó.D.J.	Ó.D.J.	Ó.D.J.	Ó.D.J.	Ó.D.J.
YFIRFARÐ	Ó.D.J.	Ó.D.J.	Ó.D.J.	Ó.D.J.	Ó.D.J.
SAMÞYKKT					

EDLI Breytingar REYNDARTEIKNING

LYKILMYND:

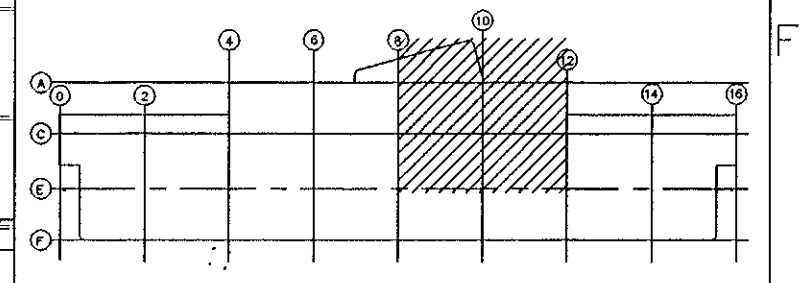

Dag:	12.01.01	Hannað	S.J./Ó.D.J.	Yfirf.	Ó.D.J.	Samþ.		Blá	A1
------	----------	--------	-------------	--------	--------	-------	--	-----	----


AFL Verkfæðistofa
 Bliðshöfða 14
 110 Reykjavík
 Sími 587 6465

Verkefni
 Grunnskóli í Áslandi
 Kríúgs 1, Hafnarfór

1.hæð Stiga og rennulaagnir
 Grunnmynd 4

Feril	Lögn	Staður
=	+	+

Teikn. nr.	Úg.	Bl.
238-01-10	03	10
		Næsta blað
Teikn. nr.	Úg.	Bl.
		11
		Næsta blað

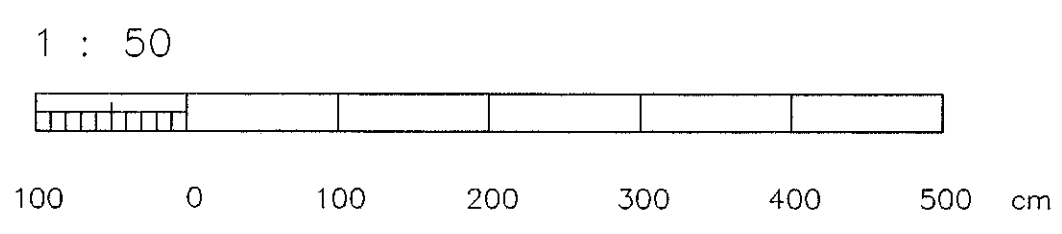

H:Áslandskóli/AFL_rámmagnshlut/Útprintanir/238-01-10-02