


- Skýringar:
- 120mm stigi
  - 220mm stigi
  - 320mm stigi
  - 422mm stigi
  - Tenglerenna

ÚTÓFA 03	DAÐSETNING SEP. 03	TEIHAÐ S./Ó.D.J.	YFERFARÐ Ó.D.J.	SAMÞYKKT
EÐLI BREYTINGAR REYNDARTEIKNING				

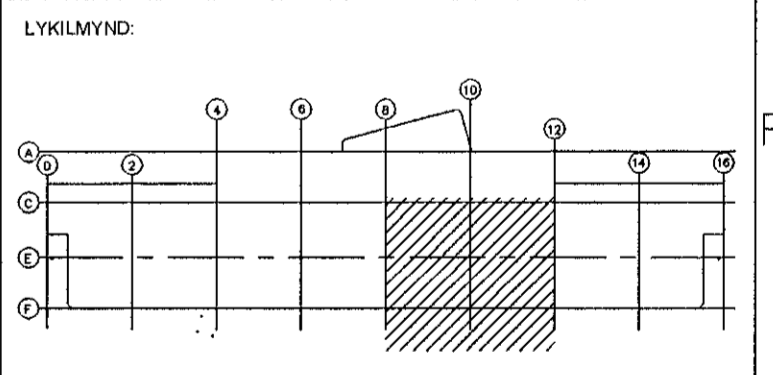

Dagur	Mánað	Yst.	Samþ.	Blau
12.01.01	S./Ó.D.J.	Ó.D.J.		A1


**AFL** Verkfræðistofa  
Bíldshöfða 14  
110 Reykjavík  
Sími 587 6465

Verkefni  
Grunnskóli í Áslandi  
Krfuás 1, Hafnarfjörð

1.hæð Stiga og rennulaagnir  
Grunnmynd 5

Feril	Lögn	Staður
=	+	+

Teikn. nr. 238-01-10	Útg. 03	Bl. 11
		Næsta blað 12
		Bl. 12
		Næsta blað

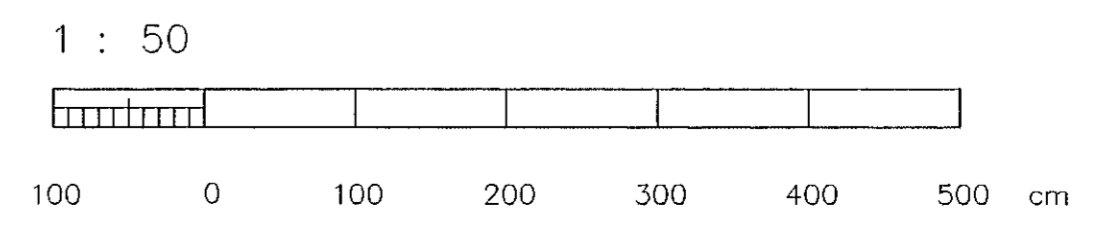

H:\skóli\AFL\_rafmagshuti\Útprintar\238-01-10-02