


Skýringar:

- 120mm stigi
- 220mm stigi
- 320mm stigi
- 422mm stigi
- Tenglarénnu

ÚTGÁFA	DAGSETNING	TEIKNAD	YFIRFARND	SAMÞYKKT
03	SEP 03	S./Ó.D.J	Ó.D.J	

EDLI Breytingar REYNDARTEIKNING

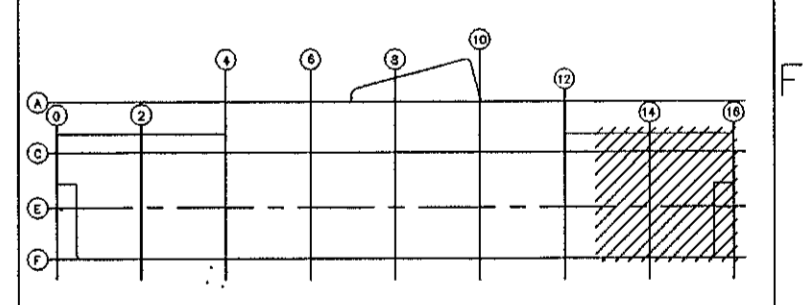

Dagur	Hannas	Yfid.	Samþ.	Bláð
12.01.01	S./Ó.D.J	Ó.D.J		A1


AFL Verkfræðistofa
 Bliðshöfða 14
 110 Reykjavík
 Sími 587 6465

Verkskið
 Grunnskóli í Áslandi
 Kríúðs 1, Hafnarfirði

1.hæð Stiga og rennulaðnr
 Grunnmynd 6

Ferli	Lögn	Staður
=	+	+

Teikn. nr.	Úp.	Bl.
238-01-10	03	12 Nærsta bláð 13
Teikn. nr.	Úp.	Bl.
		Nærsta bláð

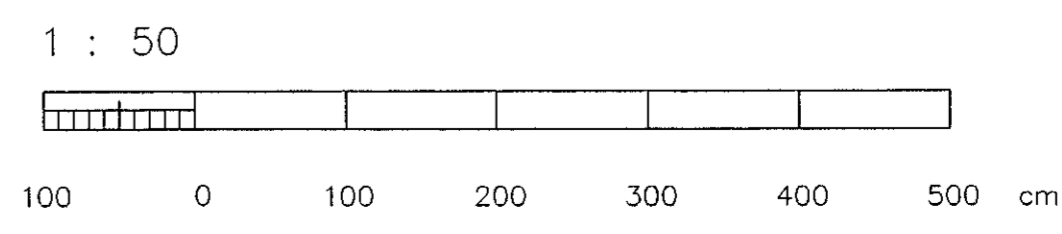

H: Áslandskóli/AFL rafmagnshúsi/Útprintunir/238-01-10-02