


- Skýringar:
- 120mm stigi
 - 220mm stigi
 - 320mm stigi
 - 422mm stigi
 - Tenglorenno

ÚTGÁFA 03	DRÖGSETNING SEP 03	TEIKNAD S.J./Ó.D.J.	YFIRFÁRÐ Ó.D.J.	SAMÞYKKT
--------------	-----------------------	------------------------	--------------------	----------

EBLI Breytingar REYNDARTEIKNING

LYKILMYND:

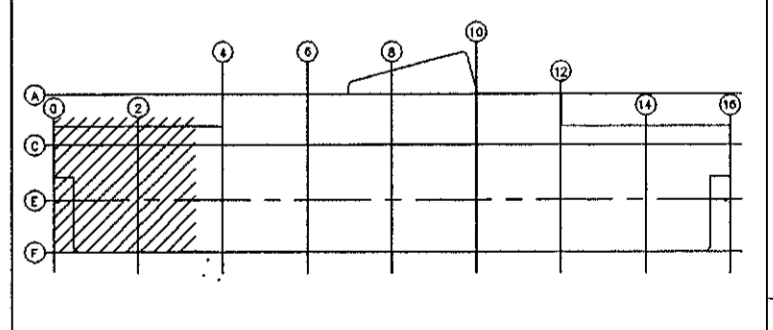


Dag:	Maenad	Yfir.	Samþ.	Blad
16.01.01	S.J./Ó.D.J.	Ó.D.J.		A1

AFL Verkefni
 Verkefni
 Grunnskóli í Áslandi
 Krfuás 1, Hafnarfrði

2.hæð Stigalagnir
 Grunnmynd 1

Feril	Lögn	Staður
=	+	+

Teikn. nr.	Útg.	Bl.
238-02-10	03	13 Næsta blað
Teikn. nr.	Útg.	Bl.
		14 Næsta blað

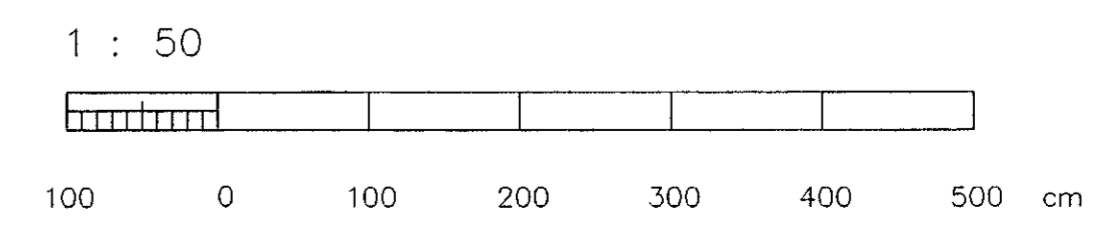

H:Áslandsskóli/AFL_rámmagnshúsi/Úprentani/238-02-10-01