


- Skýringar:
- 120mm stigi
 - 220mm stigi
 - 320mm stigi
 - 422mm stigi
 - Tenglaerenno

ÚTGÁFA 03	DAÐSETNING SEP 03	TEIKNAD S.J./Ó.D.J	YFIRFARND Ó.D.J	SAMÞYKKT
--------------	----------------------	-----------------------	--------------------	----------

EBLI BREYTINGAR REYNDARTEIKNING

LYKILMYND:

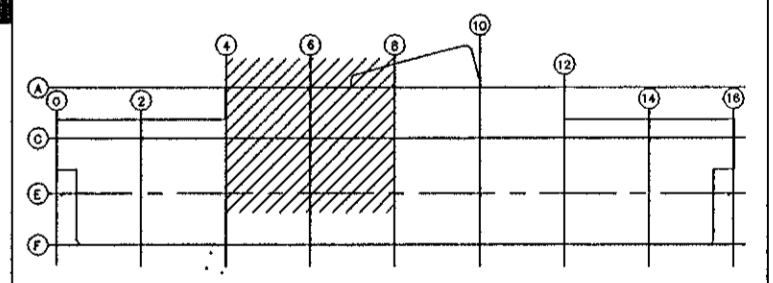

Dag:	Hannad	Yfir.	Samþ.	Blas
16.01.01	S.J./Ó.D.J	Ó.D.J		A1

AFL Verkfæðistofa
Bíldshöfða 14
110 Reykjavík
Sími 587 6465

Verkefni
Grunnskóli í Áslandi
Kriúgas 1, Hafnarfirði

2.hæð Stigalagnir
Grunnmynd 2

Feril	Lögn	Staður

Teikn. nr. 238-02-10	Útg. 03	Bl. 14
		Næsta bl. 15
Teikn. nr.	Útg.	Bl.
		Næsta bl. 16

Hr. Áslandskóli/AFL rafmagnshlutur/Útprintunir/238-02-10-01