
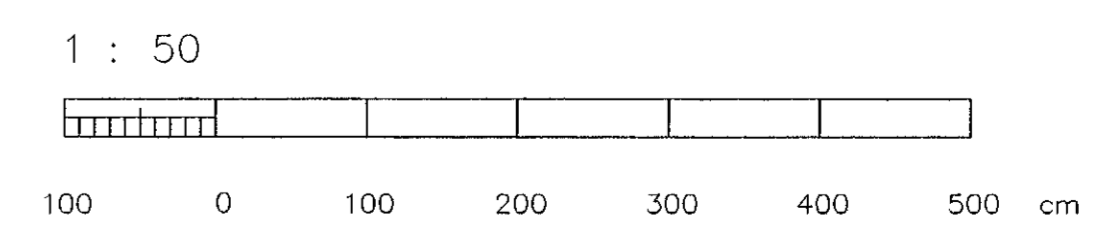
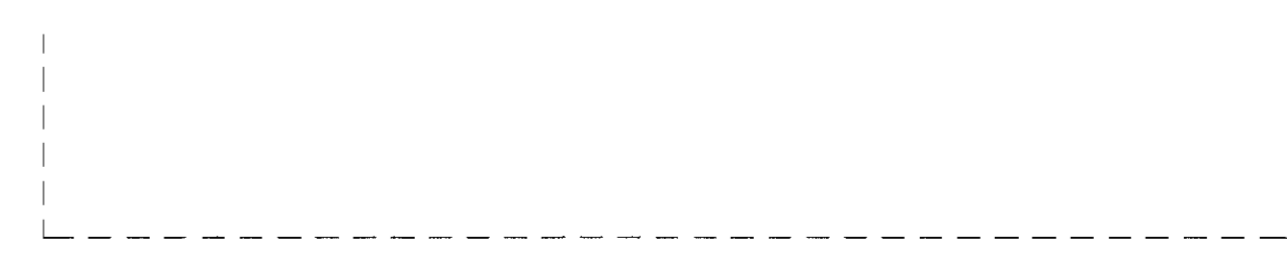



- Skýringar:
- 120mm stigi
  - 220mm stigi
  - 320mm stigi
  - 422mm stigi
  - Tenglorenna

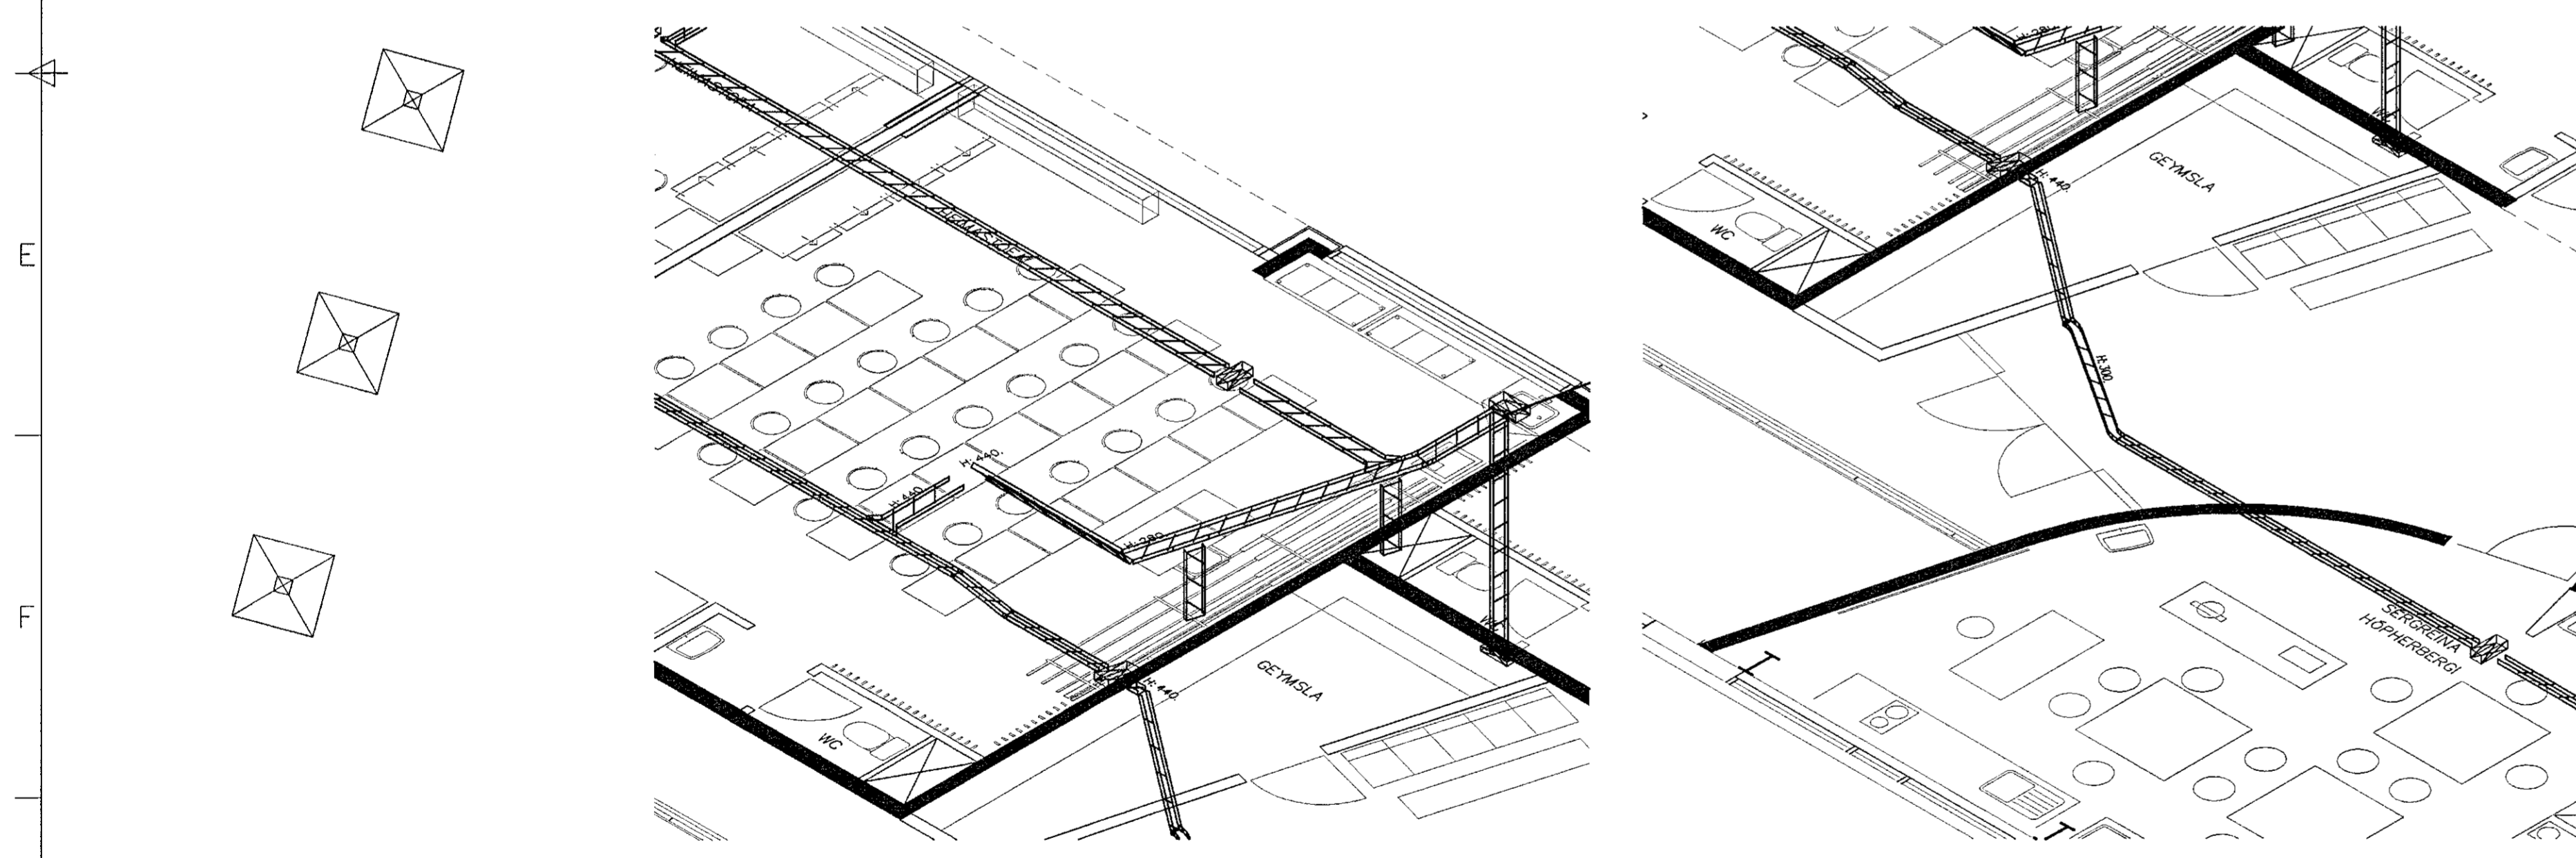

ÚTGAFA 03	DAÐSETNING SEP. 03	TEIKNAD S.J./Ó.D.J.	YFIRFARID Ó.D.J.	SAMÞYKKT
--------------	-----------------------	------------------------	---------------------	----------

EDLI BREYTINGAR REYNDARTEIKNING

LYKILMYND:

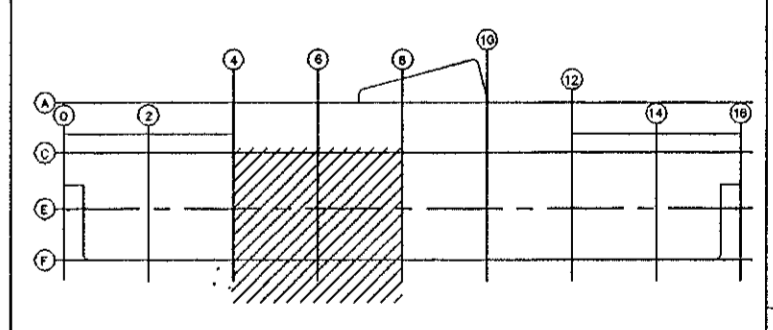

Dags.	Hammóð	Yfir.	Samb.	Bláð
16.01.01	S.J./Ó.D.J.	Ó.D.J.		A1

**AFL** Verkfræðistofa  
Bíldshöfða 14  
110 Reykjavík  
Sími 587 6465

Verkefni  
Grunnskóli í Áslandi  
Kriúás 1, Hafnarfjörð

2.hæð Stigalagnir  
Grunnmynd 3

Forl	Lögn	Stuður
=	+	+

Tekn. nr. 238-02-10	Útg. 03	Bl. 15 Næsta bláð 16
Tekn. nr.	Útg.	Bl. Næsta bláð

H-Áslandskóli/AFL\_rafmagnshúsi/Úprentani/238-02-10-01