


- Skýringar:
- 120mm stigi
 - 220mm stigi
 - 320mm stigi
 - 422mm stigi
 - Tenglorenna

ÚTGÁFA	DAGSETNING	TEIKNAD	YFIRFARÐ	SAMÞYKKT
03	SEP. 03	S.J./Ó.D.J.	Ó.D.J.	

EDLI BREVINGAR REYNDARTEIKNING

LYKILMYND:

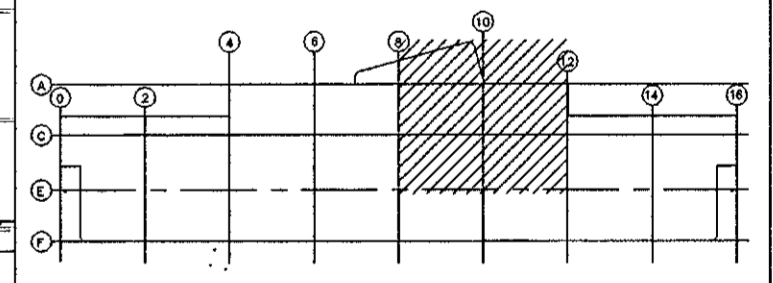

Dags.	Hannað	Yfir.	Samþ.	Bláð
16.01.01	S.J./Ó.D.J.	Ó.D.J.		A1

AFL Verkfæðistofa
 Bliðshöfða 14
 110 Reykjavík
 Sími 567 6465

Verkefni
Grunnskóli í Áslandi
 Kríúás 1, Hafnarfjörð

2.hæð Stigalagnir
 Grunnmynd 4

Feril	Lögn	Staður
=	+	+

Teikn. nr.	Útg.	Bl.
238-02-10	03	16 Nasta blað 17

Teikn. nr.	Útg.	Bl.
		16 Nasta blað

H. Álamóskóli / AFL retnaáskil / Úprentafr / 238-02-10-01