


- Skýringar:
- 120mm stigi
  - 220mm stigi
  - 320mm stigi
  - 422mm stigi
  - Tenglarenna

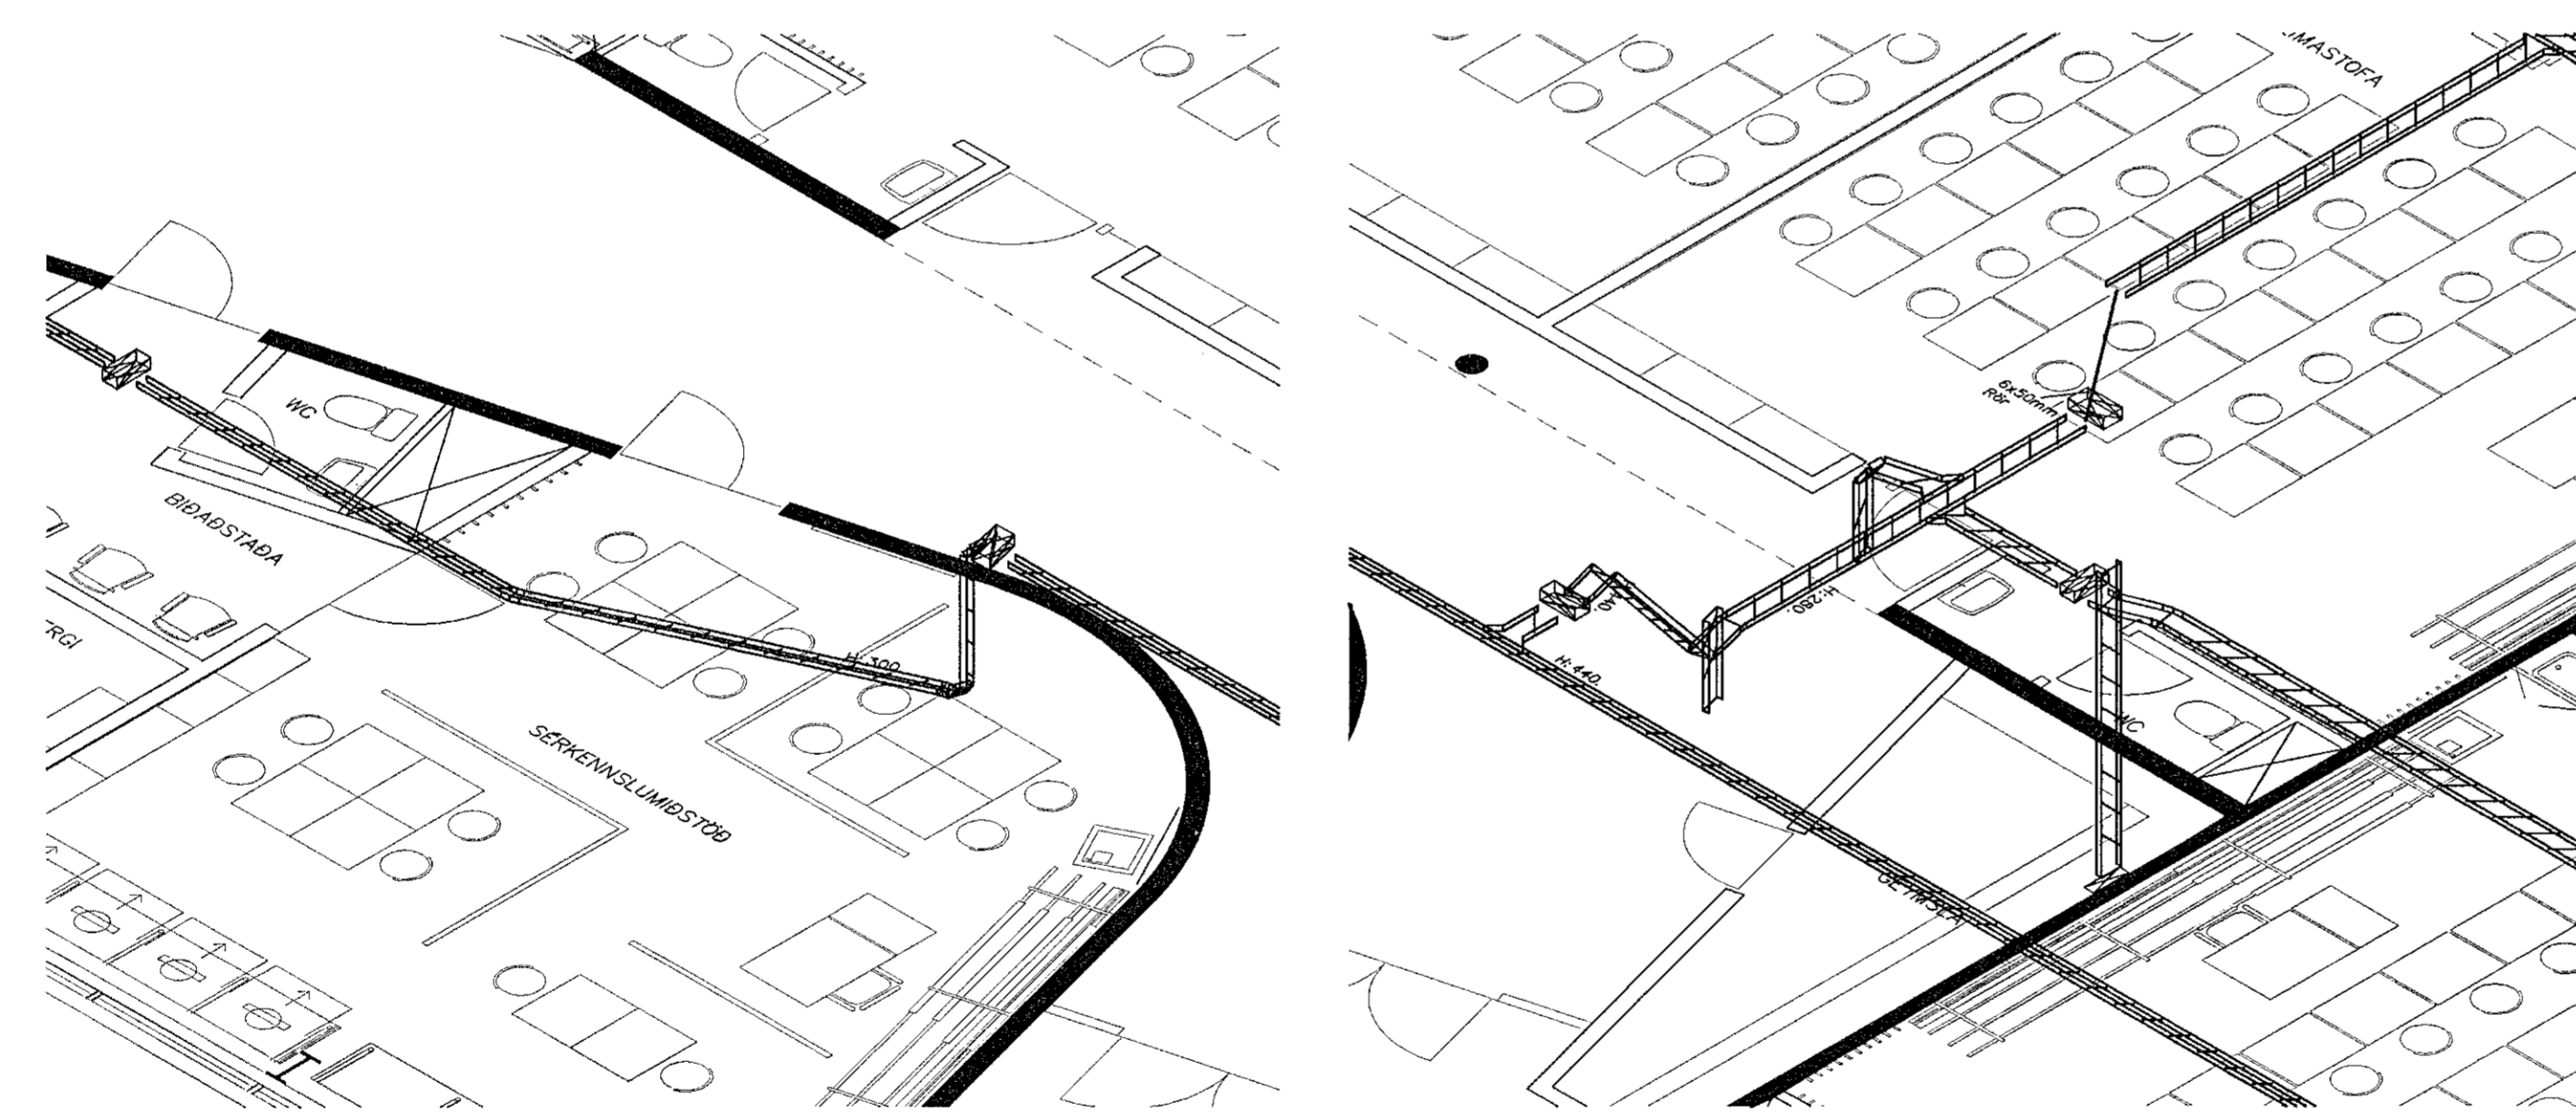

ÚTGÁFA	DAÐSETNING	TEIKNAD	YFIRFARID	SAMÞYKKT
03	SEP. 03	S.J./Ó.D.J.	Ó.D.J.	

EDLI Breytingar REYNDARTEIKNING

LYKILMYND:

Dag.	Hunnad	Yfir.	Sarrp.	Bláð
16.01.01	S.J./Ó.D.J.	Ó.D.J.		A1


**AFL** Verkfræðistofa  
 Bíldshöfða 14  
 110 Reykjavík  
 Sími 587 6465

Verkefni  
**Grunnskóli í Áslandi**  
 Krúúás 1, Hafnarfirði

**2.hæð Stigalagnir**  
 Grunnmynd 5

Fori	Lögn	Staður
=	+	+

Teikn. nr. 238-02-10	Úg. 03	Bl. 17 Nústa blað 18
Teikn. nr.	Úg.	Bl. Nústa blað

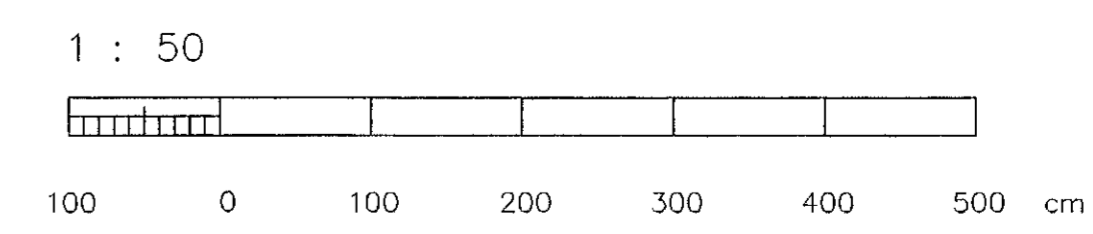

H: Áslandskóli/AFL\_ráðgjafarútlit/Úpprentun/238-02-10-01