


Skýringar:

- 120mm stigi
- 220mm stigi
- 320mm stigi
- 422mm stigi
- Tenglórenna

ÚTGAFA	DAGSETNING	TEIKNAD	YFIRFARID	SAMÞYKKT
03	SEP 03	S.I./Ó.D.J	Ó.D.J	

EDLI BREVINGAR REYNDARTEIKNING

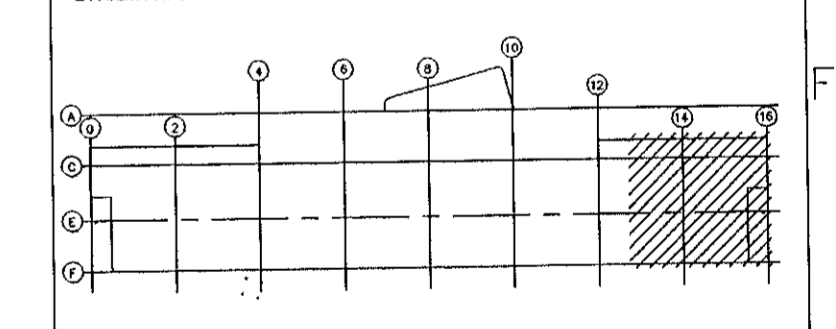

Dag:	Maðað	Yfir.	Samb.	Bláð
16.01.01	S.I./Ó.D.J	Ó.D.J		A1

**AFL** Verkfræðistofa  
Bíldshöfða 14  
110 Reykjavík  
Sími 587 6465

Varköfl  
Grunnskóli í Ástandi  
Kriúás 1, Hafnarfirði

2.hæð Stigalagnir  
Grunnmynd 6

Feris	Lögn	Stödur
=	+	+

Teikn. nr.	Útg.	Bþ.
238-02-10	03	18
Teikn. nr.	Úlg.	Bis.
		Nærsta blað

H. Ástandið/AFL rafmagnshúsi/Útprintar/238-02-10-01