


Skýringar:

1	2	3
4	6	20
5	21	22
7	23	24
8	25	26
9	27	28
10	29	30
11	31	32
14	33	34
15	34	42
16	43	
17	44	
18	45	
19	46	
43	47	
44	48	
45		
46		
47		
48		

UTGAFA	DAGSETNING	TEKNAÐ	YFIRFARND	SAMBYKKT
02	SEP 03	S./Ó.D.J	Ó.D.J	
EDU BREYTINGAR REYNDARTEKNIÐ				

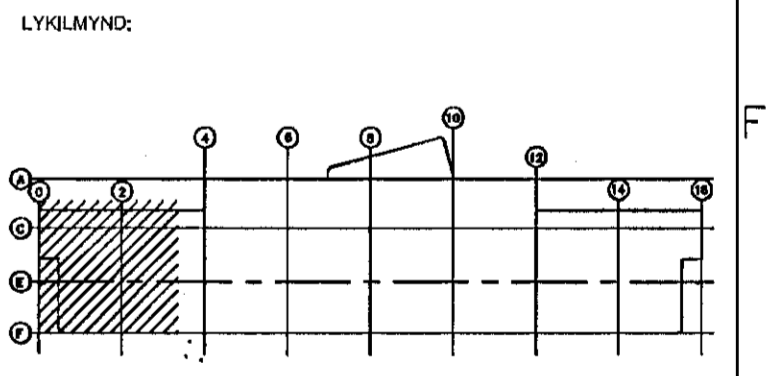

Dag:	Hannað	Yfirt.	Samþ.	Sköð
21.12.00	S./Ó.D.J	Ó.D.J		A1

**AFL** Verkfræðistofa  
Bíldshóla 14  
110 Reykjavík  
Sími 587 6465

Verkefni  
Grunnskóli í Áslandi  
Kriúás 1, Hafnarfjörð

Kjallari Lampaplán  
Grunnmynd 1

Feril	Lögn	Stöður
=	+	+

Tekn. nr.	Utg.	Dag.
238-00-30	02	01
Tekn. nr.	Utg.	Dag.
		02
		02
		02

H. Áslandskali/AFL rafmagnshlut/Útprintarir/238-00-30-01