


Skýringar:

1	2	3
4	6	
5	20	
7	21	
8	22	
9	23	
10	24	
11	25	
14	26	
15	27	
16	28	
17	29	
18	30	
19	31	
43	32	
44	33	
45	34	
46	42	
47		
48		

ÚTGAFA	DAGSETNING	TEKNAÐ	YFIRFARIÐ	SAMÞYKKT
02	SEP 03	S.I./Ó.D.J	Ó.D.J	

EDLI BREYTINGAR REYNDARTEKNING

LYGDMYND:

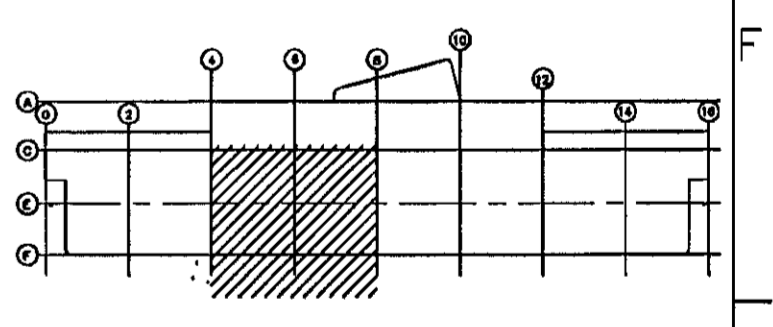

Dag:	Hannað	Yftr.	Samþ.	Húð
21.12.00	S.I./Ó.D.J	Ó.D.J		A1


**AFL** Verkfræðistofa  
Bíldastofa 14  
110 Reykjavík  
Sími 587 6465

Verktali  
Grunnskóli í Áslandi  
Kjúfuð 1, Hafnarfrói

Kjallari Lampaplan  
Grunnmynd 3

Fari = Lagn + Slakar +

Tekn. nr.	Útg.	Bl.
238-00-30	02	03
		Nasta blað
		04
		Nasta blað

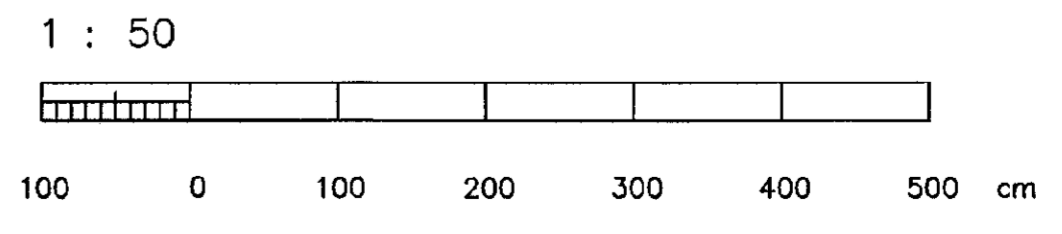

H: Áslandskóli/AFL rafmagnshúsi/Útrentanir/238-00-30-01