


Skýringar:

1	2	3
4	6	
5	20	
7	21	
8	22	
9	23	
10	24	
11	25	
14	26	
15	27	
16	28	
17	29	
18	30	
19	31	
43	32	
44	33	
45	34	
46	42	
47		
48		

ÚTGÁFA	DAGSETNING	TEKNAÐ	YFERFARID	SAMÞYKKT
02	SEP 03	S./Ó.D.J	Ó.D.J	

EDLI Breytingar REYNDARTEKNING

LYKILMYND:

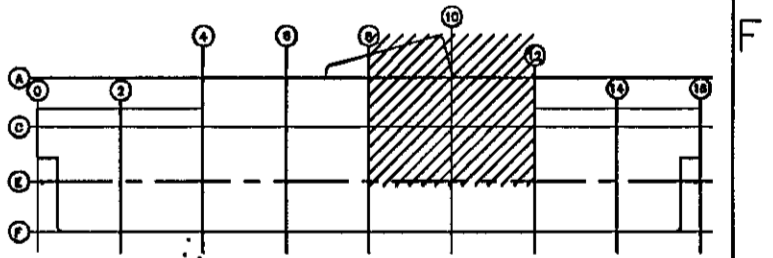

Dags.	Hannad	Yfirl	Samp.	Blad
21.12.00	S./Ó.D.J	Ó.D.J		A1

**AFL** Verkfæðistofa  
Bíldshöfða 14  
110 Reykjavík  
Sími 587 6465

Verkefni  
Grunnskóli í Áslandi  
Krfúds 1, Hafnarfrétt

Kjallari Lampaplán  
Grunnmynd 4

Fell	Lögn	Stödur
=	+	+

Tekn. nr.	Útg.	Bl.
238-00-30	02	04
		Nýasta Mál
		05
Tekn. nr.	Útg.	Bl.
		Nýasta Mál

H. Áslandsdóttir/AFL\_refningaáhrif/Úprentanir/238-00-30-01