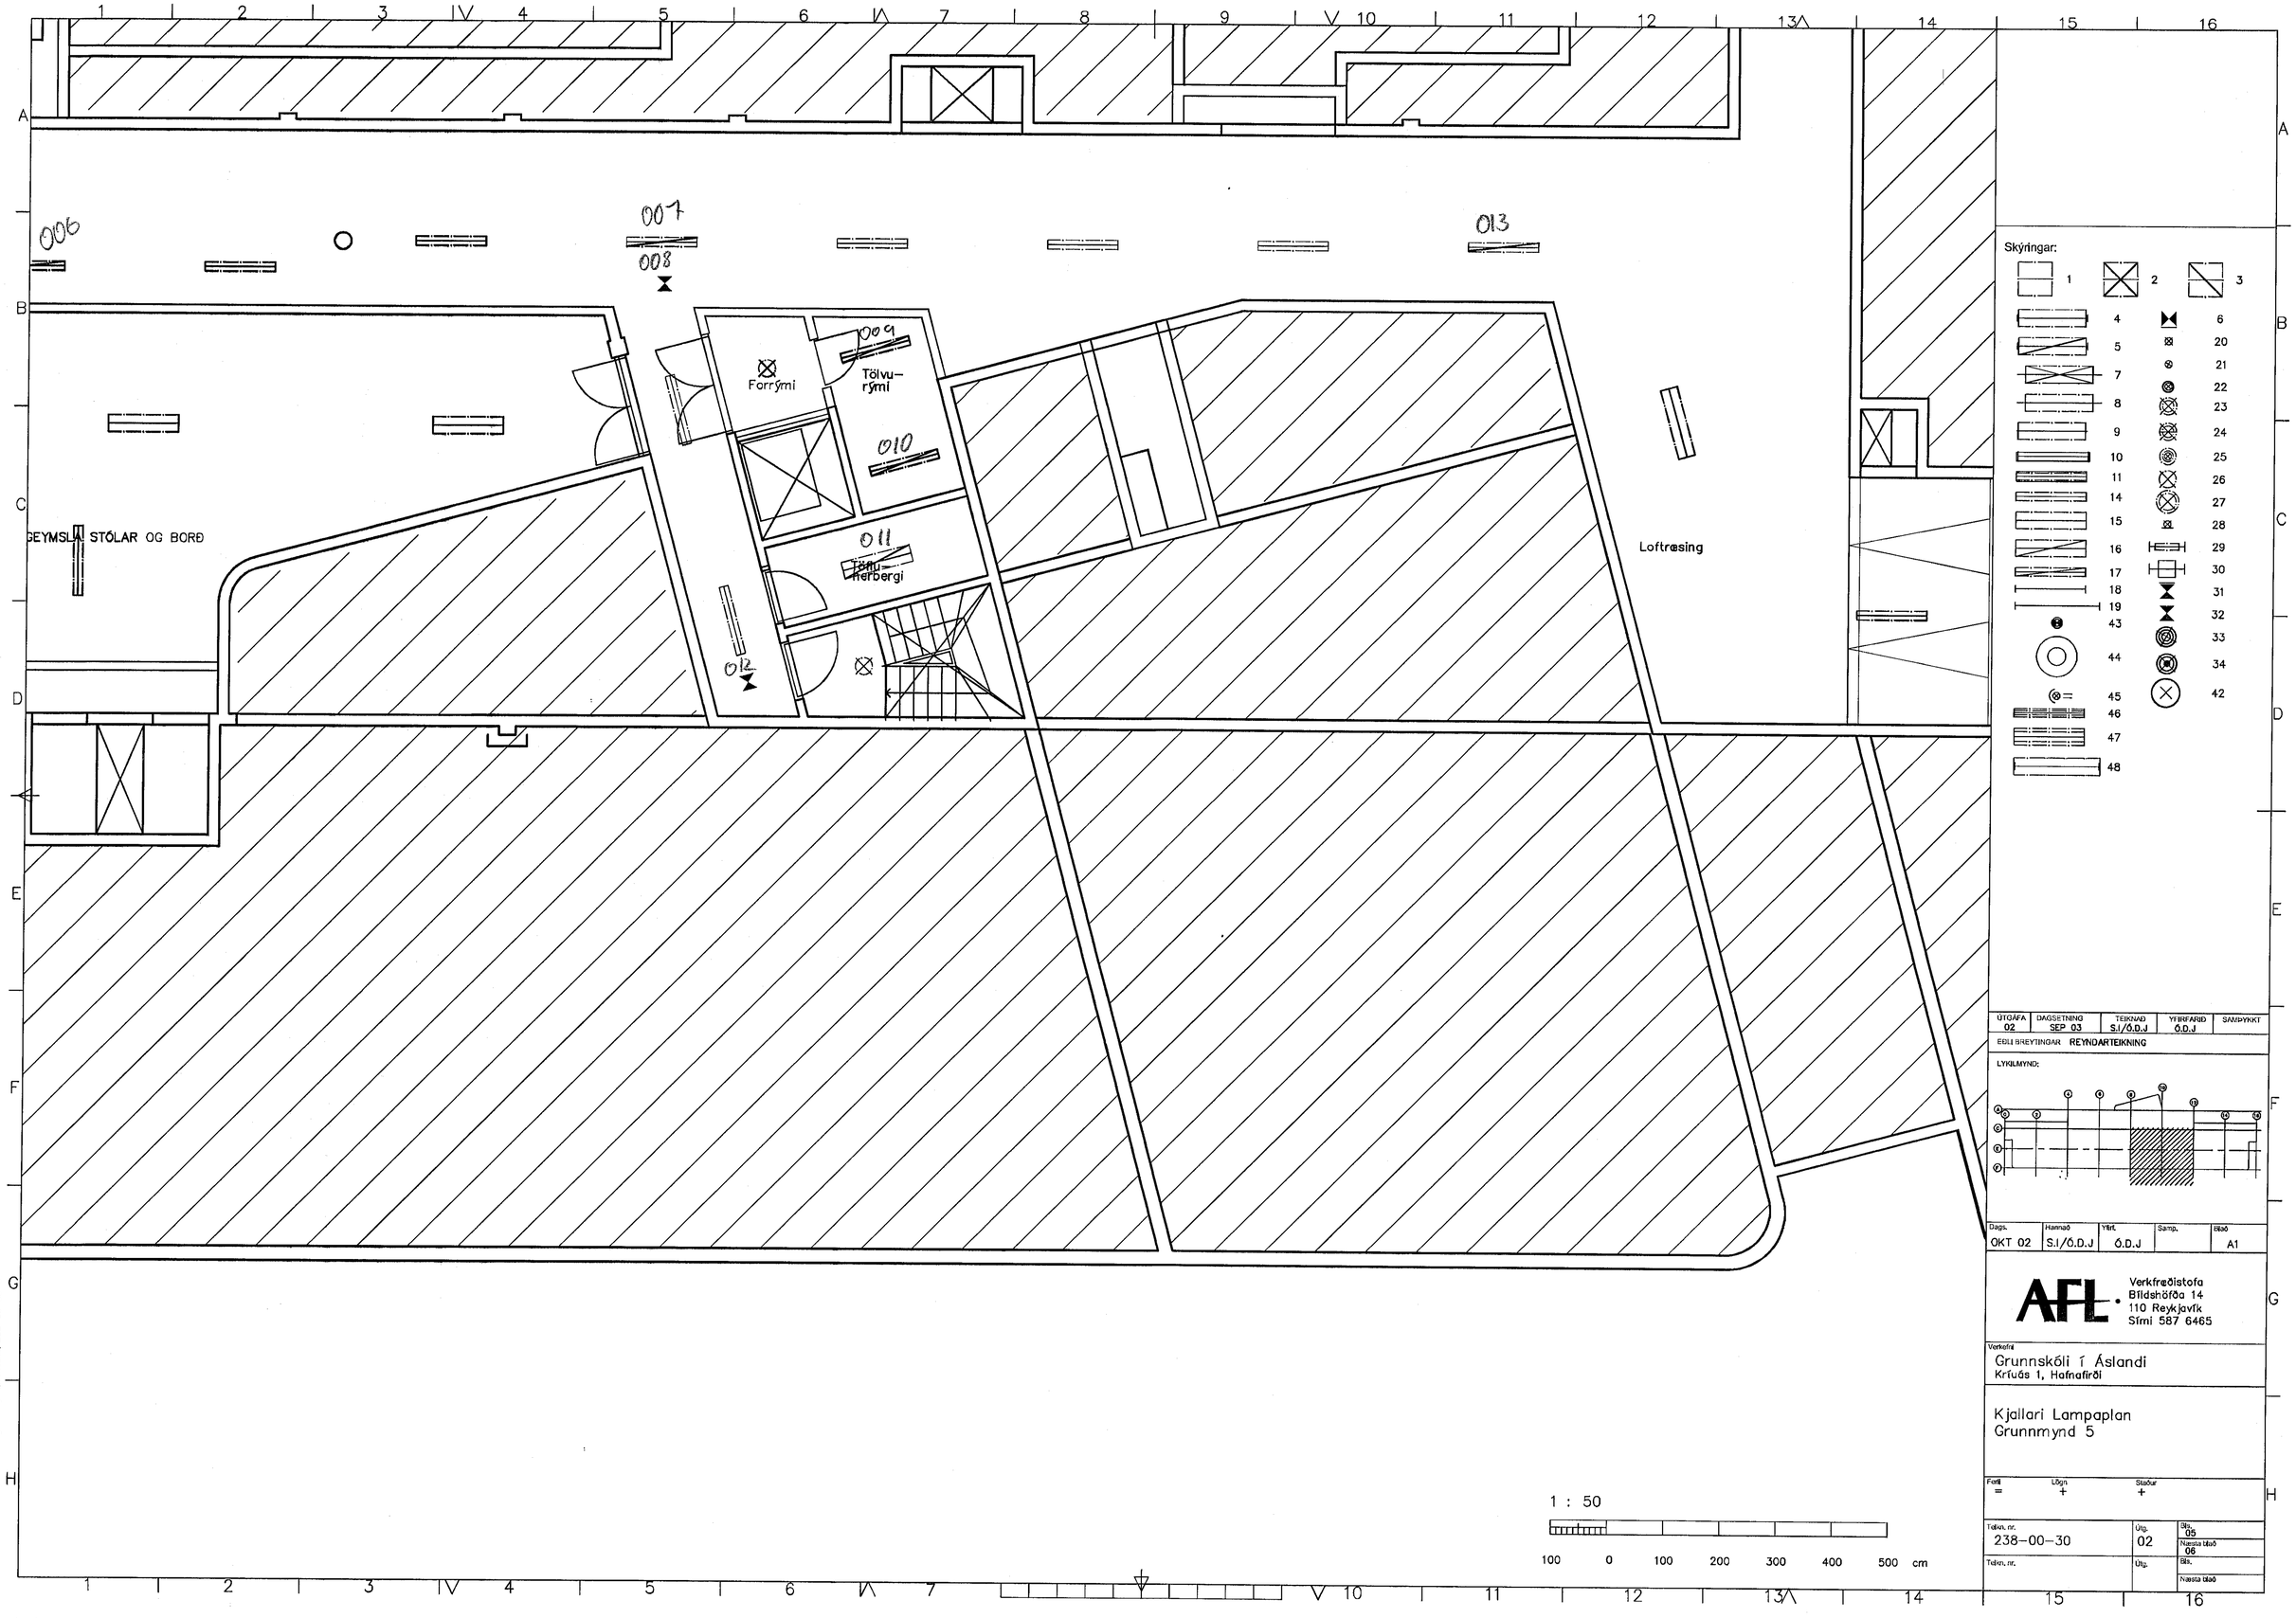

ÚTGÁFA	DAGSETNING	TEIKNAÐ	YFIRFARIÐ	SAMÞYKKT
02	SEP 03	S.I/Ó.D.J	Ó.D.J	

EGILI BREYTINGAR REYNDARTEIKNING

LYKILMYND:

Dags.	Hannað	Yfirf.	Samp.	Blað
OKT 02	S.I/Ó.D.J	Ó.D.J		A1

AFL · Verkfræðistofa
Bíldshöfða 14
110 Reykjavík
Sími 587 6465

Verkefni
Grunnskóli í Áslandi
Kríuás 1, Hafnafirði

Kjallari Lampaplan
Grunnmynd 5

Fortl	Lögn	Staðsur
=	+	+

Teikn. nr.	Útg.	Blð.
238-00-30	02	05
		Næsta blað 06
Teikn. nr.	Útg.	Blð.
		Næsta blað

H:\Aslandsskóli\AFL rafmagnshluti\Útprentanir\238-00-30-01