


Skýrtingar:

1	2	3
4	6	20
5	21	22
7	23	24
8	25	26
9	27	28
10	29	30
11	31	32
14	33	34
15	34	42
16	43	44
17	45	46
18	47	48
19		

ÚTGAFA	ÞEGSETNING	TEKNAÐ	YFIRFARÐ	SAMÞYKKT
02	SEP 03	S./Ó.D.J	Ó.D.J	

EDLI BÍREYTINGAR REYNDARTEIKNING

LYKILMYND:

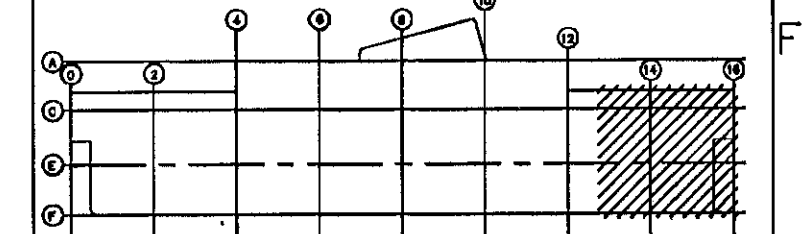

Dagur	Hamud	Yfirt.	Samp.	Blad
21.12.00	S./Ó.D.J	Ó.D.J		A1

AFL Verkfræðistofa
Bíldshófa 14
110 Reykjavík
Sími 587 6465

Vorsala
Grunnskóli í Aslandi
Kriúas 1, Hafnarfjörður

Kjallari Lampaplan
Grunnmynd 6

Feril	Lögn	Stúdur
=	+	+

Tekn. nr.	Útg.	Bl.
238-00-30	02	06
Tíðn. nr.	Útg.	Bl.
		07

H. Atlonskóli/AFL rafmagnshlut/Útrentani/238-00-30-01