


Skýringar:

1	2	3
4	6	
5	20	
7	21	
8	22	
9	23	
10	24	
11	25	
14	26	
15	27	
16	28	
17	29	
18	30	
19	31	
43	32	
44	33	
45	34	
46	42	
47		
48		

ÚTGAFA	DRAGSETNING	TEIKNAD	YFIRFRÁÐ	SAMÞYKKT
03	SEP 03	S./Ó.D.J	Ó.D.J	

EDLU BREYTINGAR REYNDARTEIKNING

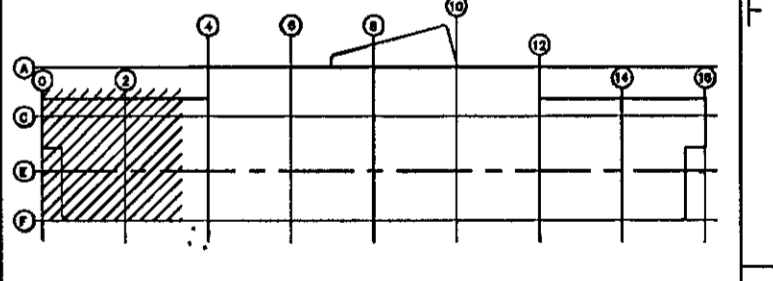

Dag.	Hannad	Yfir.	Samb.	Blao
14.05.01	S./Ó.D.J	Ó.D.J		A1

AFL Verkfræðistofa
Bíldshóla 14
110 Reykjavík
Sími 587 6465

Vorleita
Grunnskóli 1 Áslandi
Kriúas 1, Hafnarfjörð

1.hæð Lampaplan
Grunnmynd 1

Forb.	Lögn	Staður
	+	+

Tekn. nr.	Útg.	Bl.
238-01-30	03	07
		Næsta útgáða
		08
Tekn. nr.	Útg.	Bl.
		Næsta útgáða

H. Áslandskóli/AFL rafmagnshúsi/Úpprentunir/238-01-30-02