


Skýringar:

	1		2		3
	4		6		20
	5		21		22
	7		23		24
	8		25		26
	9		27		28
	10		29		30
	11		31		32
	12		33		34
	13		35		36
	14		37		38
	15		39		40
	16		41		42
	17		43		44
	18		45		46
	19		47		48

UTGÁFA	DAGSETNING	TEIKNAD	YFIRFARÐ	SAMÞYKKT
03	SEP 03	S.J./Ó.D.J.	Ó.D.J.	

EDLI Breytingar REYNDARTEIKNING

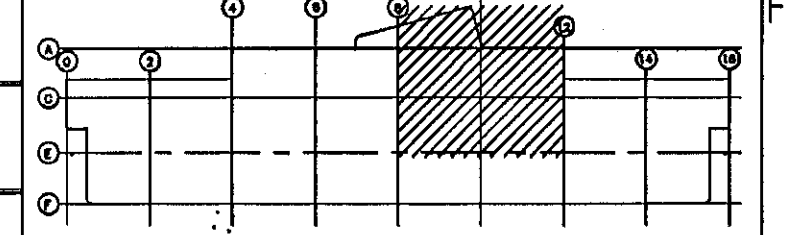

Dags.	Hannað	Yfirt.	Samp.	Blao
14.05.01	S.J./Ó.D.J.	Ó.D.J.		A1

AFL Verkfæðistofa
Bíldshöfða 14
110 Reykjavík
Sími 587 6465

Vorgerfi
Grunnskóli 1 Áslandi
Krfúas 1, Hafnarfirði

1.hæð Lampaplan
Grunnmynd 4

Feril	Lögn	Stöður
=	+	+

Tel.nr.	Úg.	Blk.
238-01-30	03	19
		Nasta blað 11
Tel.nr.	Úg.	Blk.
		Nasta blað

H: Áskráðing/AFL rafmagnshúsi/Útrentani/238-01-30-02