


Skýringar:

1	2	3
4	5	6
7	8	9
10	11	12
13	14	15
16	17	18
19	20	21
22	23	24
25	26	27
28	29	30
31	32	33
34	35	36
37	38	39
40	41	42
43	44	45
46	47	48

ÚTGAFA 03 DAGSETNING SEP 03 TEIKNAD S./Ó.D.J. YFIRÁRND Ó.D.J. SAMMYKKT  
 EDL BREYTINGAR REYNDARTEIKNING

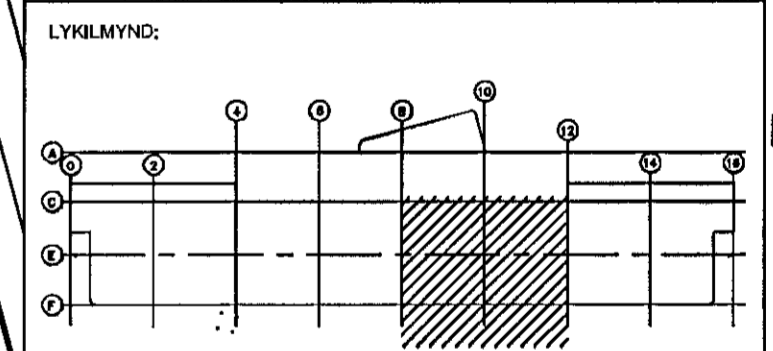

Dags. 14.05.01 Hannad S./Ó.D.J. Vért Ó.D.J. Samp. Staður A1

**AFL** Verkfæðistofa  
 Bíldshöfða 14  
 110 Reykjavík  
 Sími 587 6465

Verksíða  
 Grunnskóli 1 Áslandi  
 Krúfús 1, Hafnarfirði

1.hæð Lampaplan  
 Grunnmynd 5

Ferill = Lógn + Staður +

Tekn. nr. 238-01-20	Útg. 03	Bla. 11
		Næsta blað 12
		Bla. Næsta blað

H. Áslandskóli/AFL rafmagnshúsi/Úprentani/238-01-20-02