


Skýringar:

1	2	3
4	6	20
5	21	22
7	23	24
8	25	26
9	27	28
10	29	30
11	31	32
14	33	34
15	34	42
16	43	
17	44	
18	45	
19	46	
43	47	
44	48	

ÚTGÁFA 03	DAGSETNING SEP 03	TEKNAÐ S./Ó.D.J	YFIRFARÐ Ó.D.J	SAMÞYKKT
EÐLI BREYTINGAR REYNDARTEKNING				

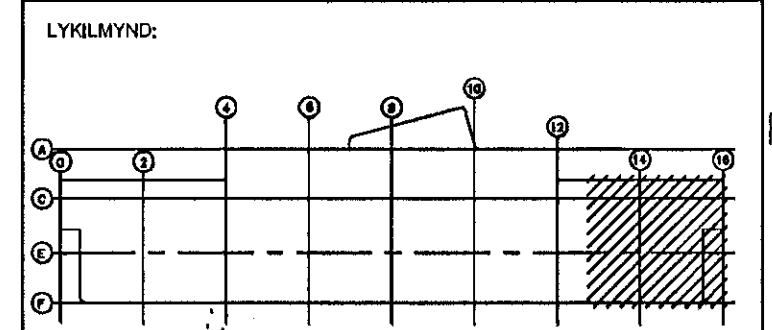

Dags.	Hannað	Virt	Samþ.	Bláð
14.05.01	S./Ó.D.J	Ó.D.J		A1

AFL Verkefni
Bíldshöfða 14
110 Reykjavík
Sími 587 6465

Verkefni
Grunnskóli 1 Áslandi
Krfúas 1, Hafnarfirði

1.hæð Lampaplan
Grunnmynd 6

Feril	Lögn	Stöður
=	+	+

Tekn. nr. 238-01-30	Úp. 03	Bl. 12 Nasta blað 13
Tekn. nr.	Úp.	Bl. Nasta blað

H. Áslandskóli/AFL verkefni/Úprenntími/238-01-30-02