


Skýringar:

1	2	3	4	5	6	7	8	9	10	11	12	13	14	15	16	17	18	19	20	21	22	23	24	25	26	27	28	29	30	31	32	33	34	42
---	---	---	---	---	---	---	---	---	----	----	

ÚTGAFA	02	DRÖGSETNING	SEP 03	TEKNIKAÐ	SJ./Ó.D.J.	VEIÐFARNAÐ	Ó.D.J.	SAMÞYKKT
EDLI BREYTINGAR		REYNDARTEIKNING						

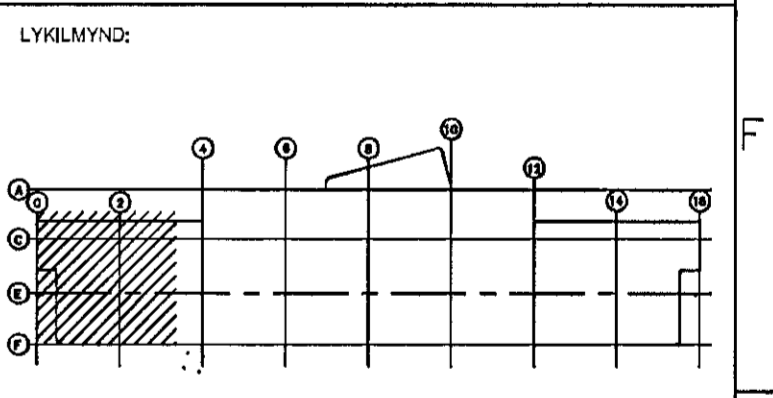

Dagp.	Hannad	Yfirl.	Samp.	Riðd
27.12.00	SJ./Ó.D.J.	Ó.D.J.		A1

AFL Verkfræðistofa
Bíldshöfða 14
110 Reykjavík
Sími 587 6465

Verkskipti
Grunnskóli 1 Áslandi
Krfúðs 1, Hafnarfréði

2. hæð Lampaplan
Grunnmynd 1

Ferill	Lögn	Stuður
=	+	+

Tekn. nr.	Útg.	Bla.
238-02-30	02	13
		Næsta blað
		14
Tekn. nr.	Útg.	Bla.
		Næsta blað
		14

H. Áslandskóli/AFL rafmagnsalutí/Óþrennunar/238-02-30-01

