


Skýringar:

1	2	3
4	6	
5	20	
7	21	
8	22	
9	23	
10	24	
11	25	
14	26	
15	27	
16	28	
17	29	
18	30	
19	31	
43	32	
44	33	
45	34	
46	42	
47		
48		

ÚTGAFA	DAGSETNING	TEKNAÐ	YFIRFARÐ	SAMBYKKT
02	SEP 03	S.J./Ó.D.J.	Ó.D.J.	

EDLI BÆYTINGAR REYNDARTEKNING

LYKLAMYND:

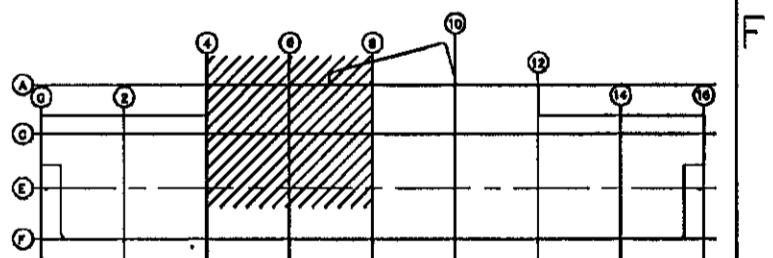

Dags.	Hannad	Yftr.	Samp.	Skao
27.12.00	S.J./Ó.D.J.	Ó.D.J.		A1

AFL Verkfræðistofa
Bíldshöfða 14
110 Reykjavík
Sími 587 6465

Verkefni
Grunnskóli 1 Áslandi
Kriúás 1, Hafnarfirði

2.hæð Lampaplan
Grunnmynd 2

Fell	Lögn	Stuður
	+	+

Tekn. nr.	Útg.	Bla.
238-02-30	02	14
Tekn. nr.	Útg.	Bla.
		Næsta blað
		Næsta blað

H: Áslandskóli/AFL rafmagnslit/Úprennir/238-02-30-01