


Skýringar:

1	2	3
4	6	20
5	21	22
7	23	24
8	25	26
9	27	28
10	29	30
11	31	32
14	33	34
15	35	42
16	36	43
17	37	44
18	38	45
19	39	46
40	41	47
42	43	48

ÚTGAFA	DAGSETNING	TEKNAÐ	VEFRAÐ	SAMÞYKKT
02	SEP 03	S./Ó.D.J	Ó.D.J	

EDLI BÆYTINGAR REYNDARTEKNING

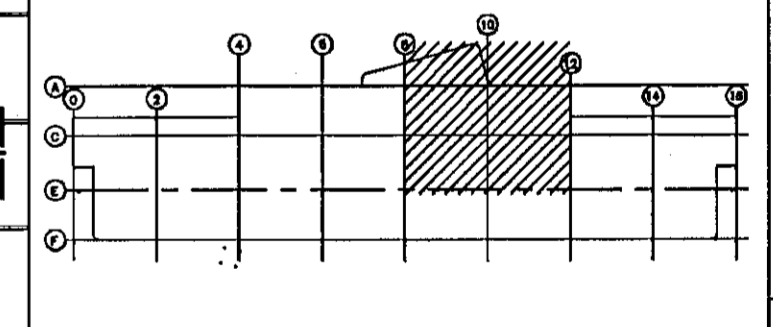

Dag:	Hannad	Vef	Samp.	Blad
27.12.00	S./Ó.D.J	Ó.D.J		A1

**AFL** Verkfræðistofa  
Bíldshöfða 14  
110 Reykjavík  
Sími 587 6465

Vorull  
Grunnskóli í Áslandi  
Kriðu 1, Hafnarfjörð

2.hæð Lampaplan  
Grunnmynd 4

Fell	Lögn	Slóður
=	+	+

Tekn. nr.	Útg.	Bl.
238-02-30	02	16

H. Áslandskóli/AFL rafmagnshúsi/Útprintari/238-02-30-01