


Skýringar:

ÚTGÁFA 03	DAGSETNING SEP 03	TEKNAÐ S.I./Ó.D.J	YFIRFARIR Ó.D.J	SANÞYKKT
EÐLI BREVINGAR: REYNDARTEKNING				
LYKILMYND:				
Dagb.	Hannsó	Yfirf.	Samb.	Bláð
26.09.00	S.I./Ó.D.J	Ó.D.J		A1
<p>AFL Verkfæðistofa Bíldshöfða 14 110 Reykjavík Sími 587 6465</p>				
<p>Vorleifa Grunnskóli í Ásland Kriúða 1, Hafnarfirði</p>				
<p>Kjallari – Gagnalagnir og loftnet Grunnmynd 1</p>				
Fell	Lögn	Staur		
=	+	+		
Talnr. nr.	Útg.	Blk.		
238-00-50	03	01		
Talnr. nr.	Útg.	Blk.		
		02		
		02		
		02		

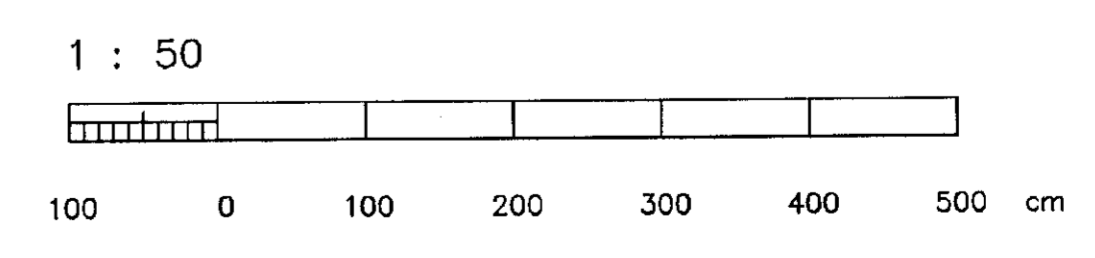

K:pdfoc/Áslandaskóli/Úpprentunir/238-00-50-02