


Skýrtingar:

ÚTGAFA	DAGSETNING	TEKNAÐ	YFIRFARID	SAMÞYKKT
03	SEP 03	S./Ó.D.J	Ó.D.J	

EDLI BREYTINGAR REYNDARTEKNING

LYKILMYND:

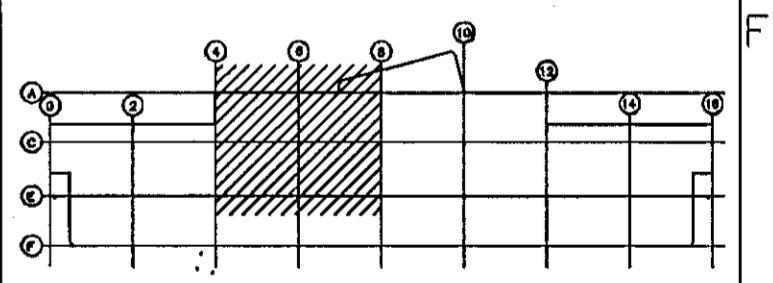

Dags.	Hannað	Yfirt.	Samb.	Skab
26.09.00	S./Ó.D.J	Ó.D.J		A1

**AFL** Verkfræðistofa  
Bíldshöfða 14  
110 Reykjavík  
Sími 587 6465

Verkefni  
Grunnskóli í Ásland  
Krfuás 1, Hafnarfjörður

Kjallari – Gagnalagnir og loftnet  
Grunnmynd 2

Forl.	Lögn	Staður
	+	+

Tekn. nr.	Útg.	Bla.
238-00-50	03	02
		Næsta útgáfa
		03
Tekn. nr.	Útg.	Bla.
		Næsta útgáfa
		03

Kjallari/Áslandaskóli/Útprintun/238-00-50-02