


Skýringar:

ÚTGÁFA	DRÖSSETNING	TEKNIK	YFIRFAR	SAMÞYKTI
03	SEP 03	SJ/Ó.D.J	Ó.D.J	

EDLI RÆYINGAR: REYNDARTEKNING

LYKILMYND:

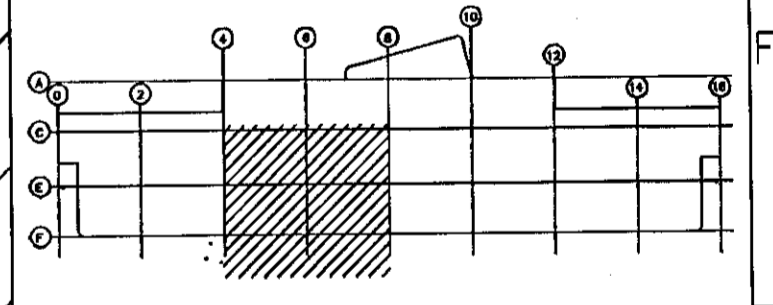

Daga.	Hannsó	Yfirt.	Samb.	Blad
26.09.00	SJ/Ó.D.J	Ó.D.J		A1


AFL Verkfæðistofa
 Bliðshöfða 14
 110 Reykjavík
 Sími 587 6465

Vennafélag
 Grunnskóli í Ásland
 Kríuás 1, Hafnarfjörður

Kjallari – Gagnalagnir og loftnet
 Grunmynd 3

Ferill	Lögn	Stödur
=	+	+

Tekn. nr.	Útg.	Bl.
238-00-50	03	03
Tekn. nr.	Útg.	Bl.
		04
		Næsta útgáfa

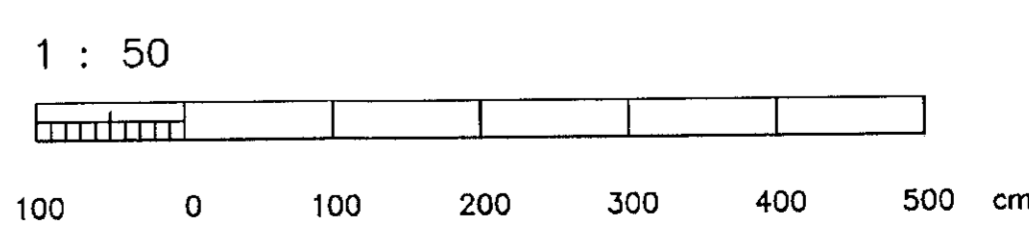

Kráðez/Kleinaskóli/Útprintunir/238-00-50-02