


Kr.póss/Áslandskóli/Viðbrentanir/238-00-50-02

Skýringar:

UTGÁFA	DRÖGSETNING	TEKNAÐ	YFIRVAÐ	SAMMYKKT
03	SEP 03	S.J./Ó.D.J.	Ó.D.J.	

EDLI Breytingar REYNDARTEKNING

LYKILMYND:

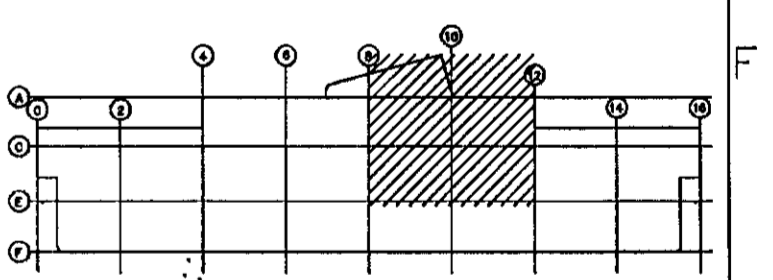

Dag:	Hannó	Yfirt.	Samb.	Bláð
26.09.00	S.J./Ó.D.J.	Ó.D.J.		A1

AFL Verkfæðistofa
Bíldshöfða 14
110 Reykjavík
Sími 587 6465

Verkefni
Grunnskóli í Ásland
Krfúás 1, Hafnarfjörð

Kjallari – Gagnalagnir og loftnet
Grunnmynd 4

Féll	Lögn	Stúdur
=	+	+

Tekn. nr.	Útg.	Ek.
238-00-50	03	04
Tekn. nr.	Útg.	Ek.
		Næsta útg.

