


Skýringar:

UTGAFA	DAGSETNING	TEKNAÐ	YFIRFARÐ	SAMMYKKT
03	SEP 03	S./Ó.D.J	Ó.D.J	
EDLI Breytingar REYNDARTEKNING				

LYKLING:

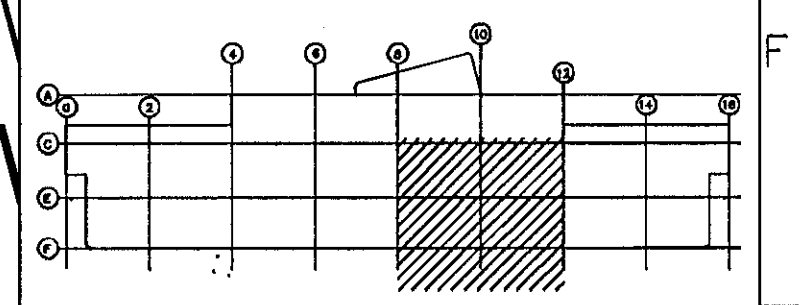

Dags.	Hannað	Yfirt.	Samp.	Blað
26.09.00	S./Ó.D.J	Ó.D.J		A1


AFL Verkfræðistofa
 Bíldshöfða 14
 110 Reykjavík
 Sími 587 6465

Verkefni
 Grunnskóli í Ásland
 Kriúds 1, Hafnarfjörð

Kjallari – Gagnalagnir og loftnet
 Grunnmynd 5

Fari	Lögn	Stöður
=	+	+

Tekn. nr.	Útg.	Bl.
238-00-50	03	05
		Næsta íkaf
		06
Tekn. nr.	Útg.	Bl.
		Næsta íkaf

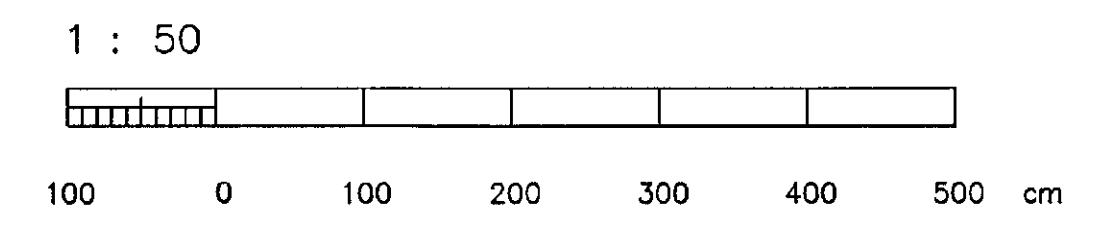

Kjallari/Áslandskóli/Viðgerðing/238-00-50-02