


Skýringar:

ÚTGÁFA 03	DAGSETNING SEP 03	TEIKNAD S.I./Ó.D.J	YFERFARIS Ó.D.J	SAMBYRKT
EKKI BREYTINGAR REYNDARTEIKNING				

LYKILMYND:

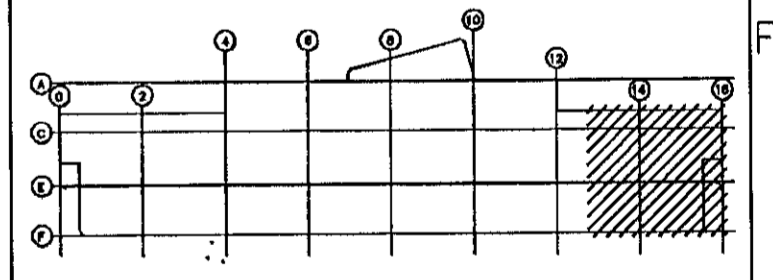

Dagset.	Stærð	Yfirt.	Sampr.	Bláð
26.09.00	S.I./Ó.D.J	Ó.D.J		A1

AFL Verkfæðistofa
Bíldshöfða 14
110 Reykjavík
Sími 587 6465

Verkfæð
Grunnskóli í Ásland
Kriúás 1, Hafnarfirði

Kjallari – Gagnalagnir og loftnet
Grunnmynd 6

Form	Lögn	Stofur
=	+	+

Tekn. nr. 238-00-50	Útg. 03	Blk. 06
		Næsta útgáða
Tekn. nr.	Útg.	Blk.
		Næsta útgáða

Kriúás/Áslandsskóli/Úpprentari/238-00-50-02