


Skýringar:

ÚTGAFA	DAÐSETNING	TEIKNAD	YERFAHÐ	SAMMYKKT
08	SEP 03	S./Ó.D.J	Ó.D.J	

EDLI Breytingar REYNDARTEIKNING

LYKLIMYND:

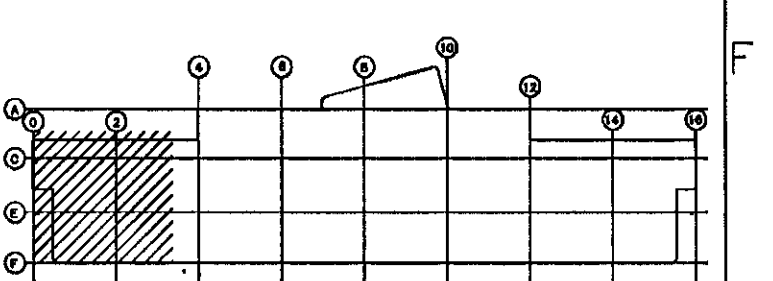

Dag.	Hannað	Yfirt.	Samb.	Húð
27.04.01	S./Ó.D.J	Ó.D.J		A1

AFL Verkefni
Bíldshöfða 14
110 Reykjavík
Sími 587 6465

Verkefni
Grunnskóli í Áslandi
Kriúds 1, Hafnarfirði

1.Hæð - Gagnlagir og loftnet
Grunnmynd 1

Fyll	Lögn	Stödur
+	+	+

Tekn. nr.	Útg.	Skr.
238-01-50	08	07
Tekn. nr.	Útg.	Skr.
		Næsta útgáa
		08
		Næsta útgáa
		09

