


Skýringar:

ÚTGAFA	DAÐSETNING	TEKNAÐ	YFIRFARÐ	SAMBÝKKT
08	SEP 03	S.J./Ó.D.J.	Ó.D.J.	

EDLI BREYTINGAR REYNDARTEIKNING

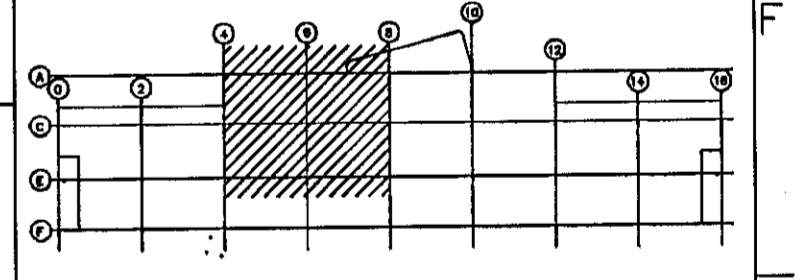

Dag:	Hannað	Yfir.	Samb.	Bláð
27.04.01	S.J./Ó.D.J.	Ó.D.J.		A1

**AFL** Verkfræðistofa  
Bíldshöfða 14  
110 Reykjavík  
Sími 587 6465

Verkefni  
Grunnskóli í Áslandi  
Krtuás 1, Hafnarfirði

1.Hæð - Gagnalagnir og loftnet  
Grunnmynd 2

Féll =	Lögn +	Stúdur +
--------	--------	----------

Telken. nr.	Úlg.	ÓB
238-01-50		08
Telken. nr.	Úlg.	Bl.
		09
		Nasta Bláð

H. Atlendaskóli/Úþrentanir/238-01-50-08