


Skýringar:

ÚTGAFA	DRAGSETNING	TEIKNAD	YFRIRFARIB	SAMÞYKKT
08	SEP 03	S./Ó.D.J.	Ó.D.J.	

EDLI BREYTINGAR REYNDARTEIKNING

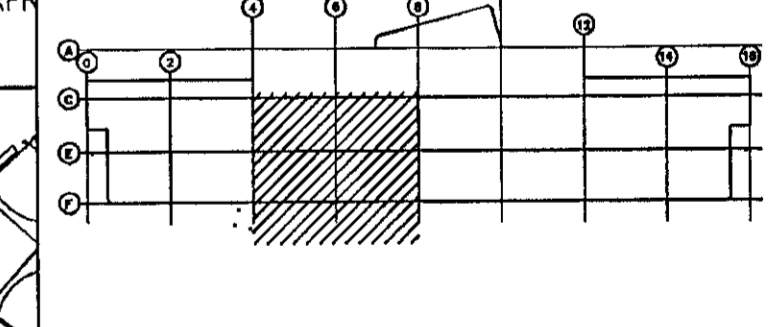


Dagk.	Hannad	Títt.	Samp.	Stað
27.04.01	S./Ó.D.J.	Ó.D.J.		A1

**AFL** Verkefni  
 Verkefni  
 Grunnskóli í Áslandi  
 Krúúsa 1, Hafnarfjörð

1.Hæð - Gagnalagnir og loftnet  
 Grunnmynd 3

Feril	Ugn	Stödur
=	+	+

Tekn.nr.	Útg.	Bil.
238-01-50	08	Ög
Tekn.nr.	Útg.	Næsta Stað
		10
		Bil.
		Næsta Stað

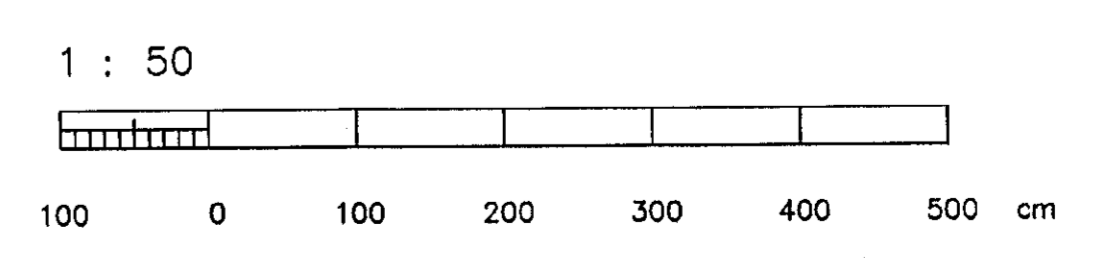

H:Áslandaskóli/Úpprentun/238-01-50-08