


Skýringar:

ÚTGAFA	DAGSETNING	TEKNAÐ	YRIRFARÐ	SAMBYKTI
08	SEP 03	SJ/Ó.D.J	Ó.D.J	

EÐLI Breytingar: REYNDARTEIKNING

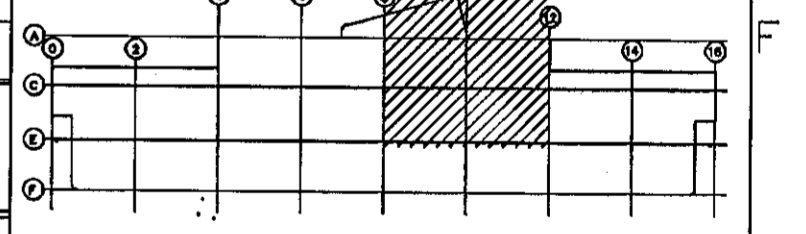

Dagfr.	Hamuð	Yfir.	Samþ.	Sköð
27.04.01	SJ/Ó.D.J	Ó.D.J		A1

AFL Verkfæðistofa
Bíldshöfða 14
110 Reykjavík
Sími 587 6465

Verkskipti
Grunnskóli í Áslandi
Kriúða 1, Hafnarfirði

1.Hæð - Gagnalagnir og loftnet
Grunnmynd 4

Fari	Lögn	Stödur
=	+	+

Tekn. nr.	Útg.	Bk.
238-01-50	08	10
Tekn. nr.	Útg.	Bk.
		11
		Næsta útgáfa

H: Áslandskóli / Útrentanir / 238-01-50-06