


Skýringar:

| | | | | |
|--------|------------|----------|----------|----------|
| ÚTGAFA | DAGSETNING | TEKNAÐ | YFIRFARÐ | SAMMYKKT |
| 08 | SEP 03 | S./Ó.D.J | Ó.D.J | |

EBU BREYTINGAR REYNDARTEIKNING

LYKILMYND:

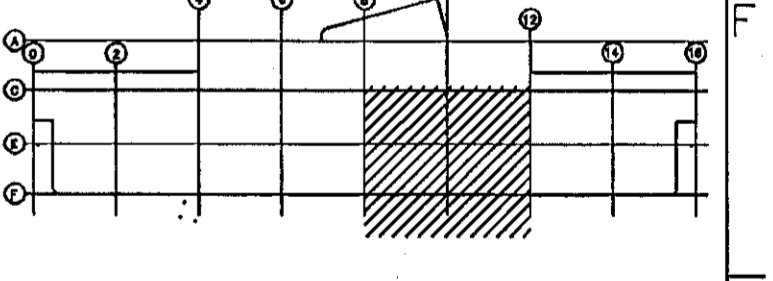

| | | | | |
|----------|----------|--------|-------|------|
| Dag. | Mánað | Yfirt. | Samp. | Skv. |
| 27.04.01 | S./Ó.D.J | Ó.D.J | | A1 |


AFL Verkfæðistofa
Bíldshöfða 14
110 Reykjavík
Sími 587 6465

Verkferi
Grunnskóli í Áslandi
Krfués 1, Hafnarfirði

1.Hæð – Gagnalagur og loftnet
Grunnmynd 5

| | | |
|------|------|--------|
| Foti | Lögn | Stöður |
| = | + | + |

| | | |
|-----------|------|-----|
| Tekn. nr. | Útg. | Sk. |
| 238-01-50 | 08 | 11 |
| Tekn. nr. | Útg. | Sk. |
| | | 12 |
| | | 13 |
| | | 14 |

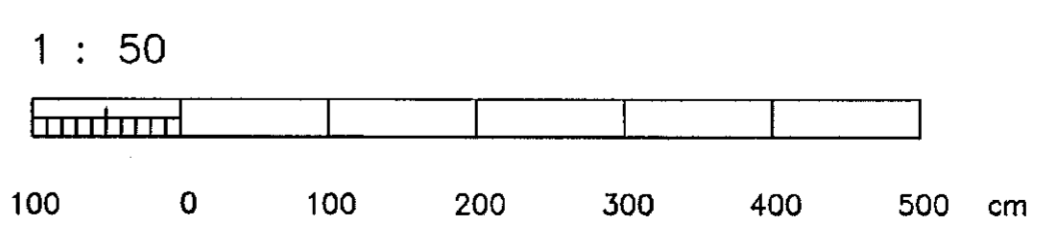

Hr. Áskildingur / Úpdráttur / 238-01-50-06