


Skýringar:

ÓTGÁFA 05	DASETNING SEP 03	TEKNAÐ S./Ó.D.J	YRFARÐ Ó.D.J	SAMÞYKKT
EÐLI BREYTINGAR REYNDARTEKNING				
LÝKLMYND:				
Daga:	Hannað	Yfirl.	Samþ.	Bláð
14.05.01	S./Ó.D.J	Ó.D.J		A1
<p>AFL Verkfrøðistofa Bíldshöfða 14 110 Reykjavík Sími 587 6465</p>				
<p>Verkefni Grunnskóli í Áslandi Krúús 1, Hafnarfrói</p>				
<p>2.Hæð - Gagnalagnir Grunnmynd 1</p>				
Farið =		Lögn +	Stöður +	
Tekn. nr.	Ótg.	Blá.		
238-02-50	05	13	Næsta bláð 14	
Tekn. nr.	Ótg.	Blá.		
		Næsta bláð		

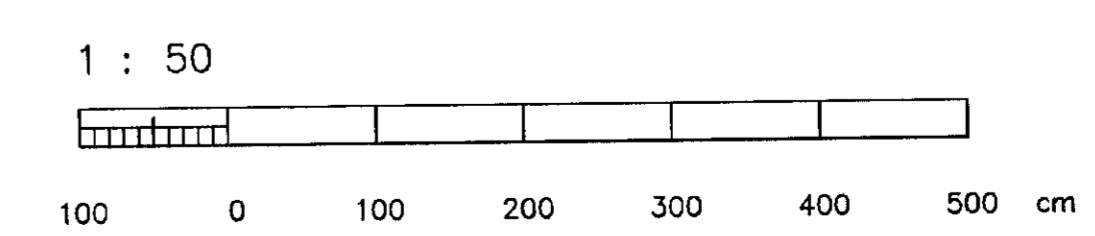

H. Áslánskaall/Ógrentani/238-02-50-04