


Skýringar:

GTGAFA	05	DAÐSETNING	SEP 03	TEIKNAD	S./Ó.D.J	YFIRFARID	Ó.D.J	SAMÞYKKT	
--------	----	------------	--------	---------	----------	-----------	-------	----------	--

EDU BREYTINGAR REYNDARTEIKNING

LYKILMÝND:

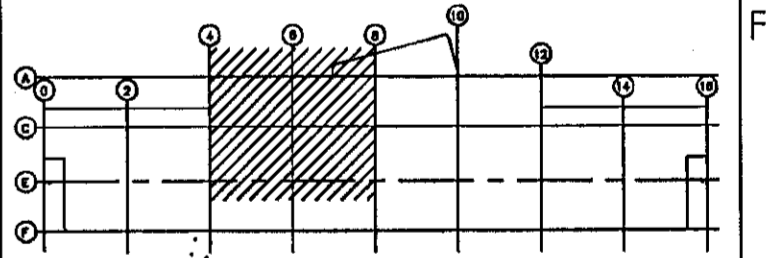

Daga	14.05.01	Hannad	S./Ó.D.J	Yfkr.	Ó.D.J	Samþ.		Bláð	A1
------	----------	--------	----------	-------	-------	-------	--	------	----


AFL Verkfræðistofa
Bíldshóla 14
110 Reykjavík
Sími 587 6465

Verkefni
Grunnskóli í Áslandi
Kruús 1, Hafnarfjörð

2.Hæð - Gagnalagnir
Grunnmynd 2

Feril	=	Lagn	+	Stödur	+
-------	---	------	---	--------	---

Tekn. nr.	238-02-50	Ótg.	05	Bl.	14
Tekn. nr.		Ótg.		Næsta bláð	15
				Bl.	
				Næsta bláð	

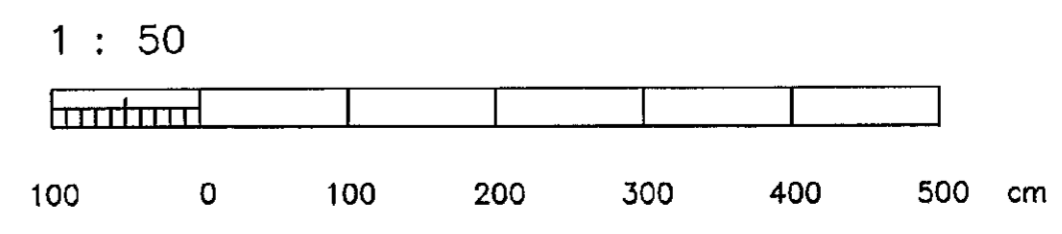

H: Áslandskól / Útrentanir / 238-02-50-04